

SCALE - 1:200


AREA CHART				
SL. NO.	Particular	Area (in sq.mt.)	No. (%)	(in sq.mt.) (in acres) (in hac.)
<b>REQUIRED</b>				
1	PLOT AREA OF CBD ( INCLUDING MASTER PLAN COMM + COMM-1 + COMM-2 + PETROL PUMP )	25621.76	63.37	25.65
1.1	EXISTING STRUCTURE (A)	2856.44	0.66	0.27
1.2	EXISTING STRUCTURE (B)	1999.54	0.49	0.27
1.3	12 MT. SERVICE ROAD AREA (ALONG VILLAGE)	9374.004	2.32	0.94
2	DEVELOPMENT AREA [ 1 - (1.1 + 1.2 + 1.3) ]	24248.1778	59.9	24.25
2.1	24.0 MT. WIDE ROAD AREA	18240	4.51	1.82
2.2	RESERVED LAND	14911.69	3.61	1.46
3	NET PLOT AREA [ 2 - (2.1 + 2.2) ]	22952.308	57.73	22.86
4	PERMISSIBLE GROUND COVERAGE @ 30% OF PLOT AREA	30%	72744.53	17.97
5	PERMISSIBLE F.A.R. @ 3.0 OF PLOT AREA	3.0	62890.26	155.36
6	PERMISSIBLE AREA FOR SERVICE APARTMENT @ 20% OF PERMISSIBLE F.A.R.)		125778.05	
<b>ACHIEVED</b>				
7	ACHIEVED GROUND COVERAGE	29.77%	72190.03	17.83
8	ACHIEVED F.A.R.			7.22
<b>TOTAL</b>				
	BASIC F.A.R.	3.0	62890.26	155.36
	COMPENSATORY / PURCHASABLE F.A.R.	0.90	18668.29	46.61
	<b>TOTAL</b>	<b>3.90</b>	<b>81578.55</b>	<b>201.97</b>

AREA DETAIL FOR CBD														
S. NO.	POCKET	GROUND COVERAGE	TOTAL F.A.R. AREA	TOTAL FEES AREA	PARKING REQUIRED	BASEMENT AREA	PODIUM AREA	PARKING PROVIDED						
								IN BASEMENT	IN PODIUM	ON SURFACE	IN M.L.P.	TOTAL		
		(in sq. mt.)	(in sq. mt.)	(in sq. mt.)	(in nos.)	(in sq. mt.)	(in sq. mt.)	(in nos.)	(in nos.)	(in nos.)	(in nos.)	(in nos.)	(in nos.)	(in nos.)
1	MASTER PLAN COMM.	67200.00	771500.00	771500.00	22389	218300.00	373600.00	6493	@32 sq. mt. / car	11852	2023	2299	22667	
2	COMMERCIAL - 1	2579.08	28003.26	43713.84	560	12839.2	-	341	@32 sq. mt. / car	-	220	-	561	
3	COMMERCIAL - 2	1855.95	17465.66	36142.43	524	8717.32	-	193	@32 sq. mt. / car	280	82	-	555	
4	PETROL PUMP	555.00	1650.00	1650.00	50	925	-	28	@32 sq. mt. / car	-	22	-	50	
	<b>TOTAL</b>	<b>72190.03</b>	<b>818618.92</b>	<b>853006.27</b>	<b>23522</b>	<b>240781.52</b>	<b>373600.00</b>	<b>7055</b>		<b>12132</b>	<b>2347</b>	<b>2299</b>	<b>23833</b>	

Area Calculation for Service Apartment/Commercial							
Area in sqmt							
Use	No of Flat	Fire Scope	F.A.R Covered Area (in sq.mt.)	Ground Coverage (in sq.mt.)	Mumty/ Machine	Area for Fees (in sq.mt.)	Required Parking@ 2 cars/ 100 sq.mt. covd. Area
Lower Basement Parking (not calculate in F.A.R)						6482.45	
Upper Basement Parking (not calculate in F.A.R)						6356.793	
Ground Floor Shoppes/Restaurant		52.31	2520.36	2612.63		2572.67	
Mezzanine		52.31	830.00			882.31	
1st Floor Business Floor/ Service Apartment	6	52.31	1846.75			1899.06	
2nd Floor Banquet Hall		52.31	1627.27			1679.58	
Service Floor (not calculate in F.A.R)		52.31	1821.38			1873.69	
3rd Floor Service Apartment	28	52.31	1760.63			1812.94	
4th Floor Service Apartment	28	52.31	1736.22			1788.53	
5th Floor Service Apartment	28	52.31	1736.22			1788.53	
6th Floor Service Apartment	28	52.31	1736.22			1788.53	
7th Floor Service Apartment	27	52.31	1721.27			1773.58	
8th Floor Service Apartment	27	52.31	1663.71			1716.02	
9th Floor Service Apartment	27	52.31	1663.71			1716.02	
10th Floor Service Apartment	27	52.31	1663.71			1716.02	
11th Floor Service Apartment	27	52.31	1663.71			1716.02	
12th Floor Service Apartment	27	52.31	1663.71			1716.02	
Terrace terrace					108.38	108.38	
<b>Total Area</b>	<b>280</b>		<b>25654.868</b>	<b>2612.63</b>	<b>108.38</b>	<b>39387.141</b>	<b>513.09736</b>

PARKING CALCULATION	
CAR PARKING REQUIRED	513 CARS
CAR PARKING PROVIDED	516 CARS
PARKING ON SURFACE	159 CARS
PARKING IN UPPER BASEMENT	168 CARS
PARKING IN LOWER BASEMENT	189 CARS
<b>TOTAL</b>	<b>516 CARS</b>

Compounding Area Detail		
	Area for Fee (sq. mt.)	Total Area (sq. mt.)
Lower Basement	6482.45	6482.45
Upper Basement	6356.79	6356.79
Ground Floor	2572.67	2572.67
Mezzanine Floor	882.31	882.31
1st Floor	1899.06	1899.06
2nd Floor	1679.58	1679.58
Service Floor	1873.69	1873.69
3rd Floor	1812.94	1918.72
4th Floor	1788.53	1805.64
5th Floor	1788.53	1805.64
6th Floor	1736.22	1753.33
7th Floor	1721.27	1738.38
8th Floor	1663.71	1680.82
<b>Total</b>		<b>32449.09</b>

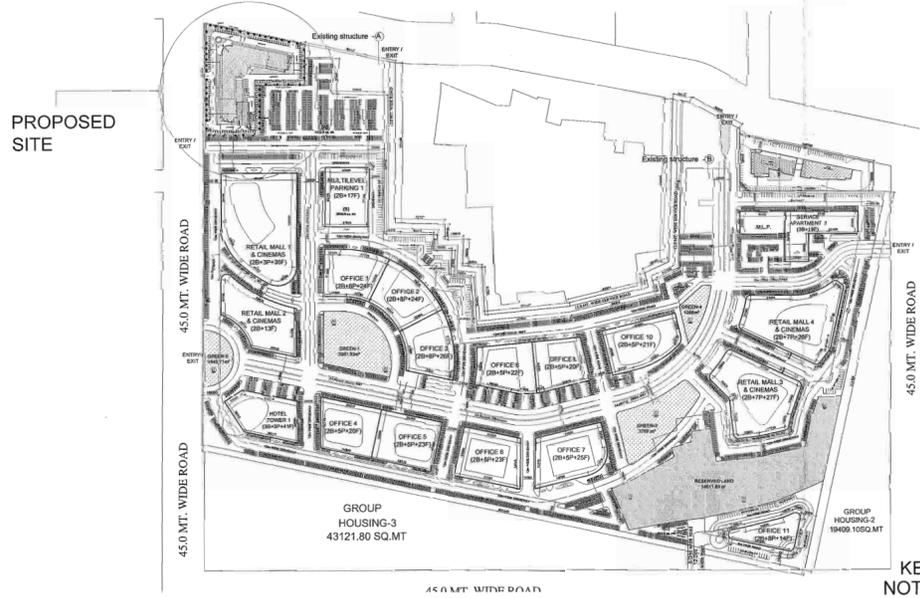

KEY PLAN NOT TO SCALE

This drawing is a "COPYRIGHT" contents of this drawing or part thereof may not be used or reproduced without the permission of the Architect



PROJECT  
AS-BUILT CUM PROPOSED DRAWINGS OF COMMERCIAL-1 IN CBD AT SUSHANT GOLF CITY HI-TECH TOWNSHIP, LUCKNOW.

NOTES

1. The drawing is a "COPYRIGHT" contents of this drawing or part thereof may not be used or reproduced without the permission of the Architect.



AREA UTILIZED AS SERVICE APARTMENT = 17457.78SQ.MT.

Area Detail of Service Apartment		
	No. of Flats	Area for FAR (sq. mt.)
1st Floor	6	427.12
3rd Floor	28	1760.63
4th Floor	28	1736.22
5th Floor	28	1736.22
6th Floor	28	1736.22
7th Floor	27	1721.27
8th Floor	27	1663.71
9th Floor	27	1663.71
10th Floor	27	1663.71
11th Floor	27	1663.71
12th Floor	28	1663.71
<b>Total</b>		<b>17436.23</b>

DRAWING TITLE

SITE PLAN

DEALT BY: GEETA  
CHECKED BY: LALIT KUMAR  
SCALE: AS SHOWN THUS  
DATE: AUG-2018

यह मानचित्र लखनऊ महायोजना 2021 तथा भवन उपविधि 2008 तथा समय शासनादेशों के अनुरूप तैयार किया गया है।

ARCHITECT: REPL  
CLIENT/OWNERS: ANSAL PROPERTIES & INFRASTRUCTURE LTD.

ARCHITECT'S SIGNATURES: VIRESH KUMAR  
OWNER'S SIGNATURES: [Signature]



This drawing is a "COPYRIGHT" contents of this drawing or part thereof may not be used or reproduced without the permission of the Architect



PROJECT  
**ASBUILT CUM PROPOSED BUILDING PLAN OF COMMERCIAL-1 IN CBD AT SUSHANT GOLF CITY HI-TECH TOWNSHIP, LUCKNOW,**

NOTES  
 1. ALL DIM. ARE IN MM.  
 2. ALL FIRE CHECK DOORS ARE OF 2H RATING.

1. यह योजना को लागू करने के लिए आवश्यक सभी स्थलों (आवकत) को ध्यान में रखकर तैयार किया गया है।  



SCALE- 1:200

LEGEND  
 SEWER LINE  
 RWH LINE  
 WATER SUPPLY LINE

DRAWING TITLE  
**SITE SERVICES**

DEALT BY GEETA	CHECKED BY LALIT KUMAR
SCALE AS SHOWN THUS	DATE APRIL -2017

यह मानचित्र लखनऊ महायोजना 2021 तथा भवन उपविधि 2008 तथा सम्यक शासनादेशों के अनुरूप तैयार किया गया है।

ARCHITECT  
**REPL**  
 RUDRABHISHIEK ENTERPRISES PVT. LTD.  
 TOWN & COUNTRY PLANNERS, ARCHITECTS & INTERIOR DESIGNERS, SURVEY CHG. SERVICES DESIGNERS.  
 GROUND FLOOR, YUVA BHAWAN, YMCA COMPLEX, 13 RANA PRATAP MARG LUCKNOW.  
 CALL - (0522) 2285165

CLIENT/ OWNERS  
**ANSAL API**  
 ANSAL PROPERTIES & INFRASTRUCTURE LTD.  
 112, ANSAL BEEHIVE, 16, K.G. MARG, NEW DELHI - 110001.

ARCHITECT'S SIGNATURES  
 VIRENDRA KUMAR  
 Architect  
 Regd. No. : CA/2005/35401


OWNER'S SIGNATURES  
 Inshadma

DRAWING NUMBER - TULREPLNDMFIAR-002



PARKING CALCULATION		
CAR PARKING IN LOWER BASEMENT		189 CARS
<b>TOTAL</b>		<b>189 CARS</b>

LOWER BASEMENT PLAN  
SCALE - 1:150  
COMPOUNDING AREA OF BASEMENT = 6482.45 SQ.MT

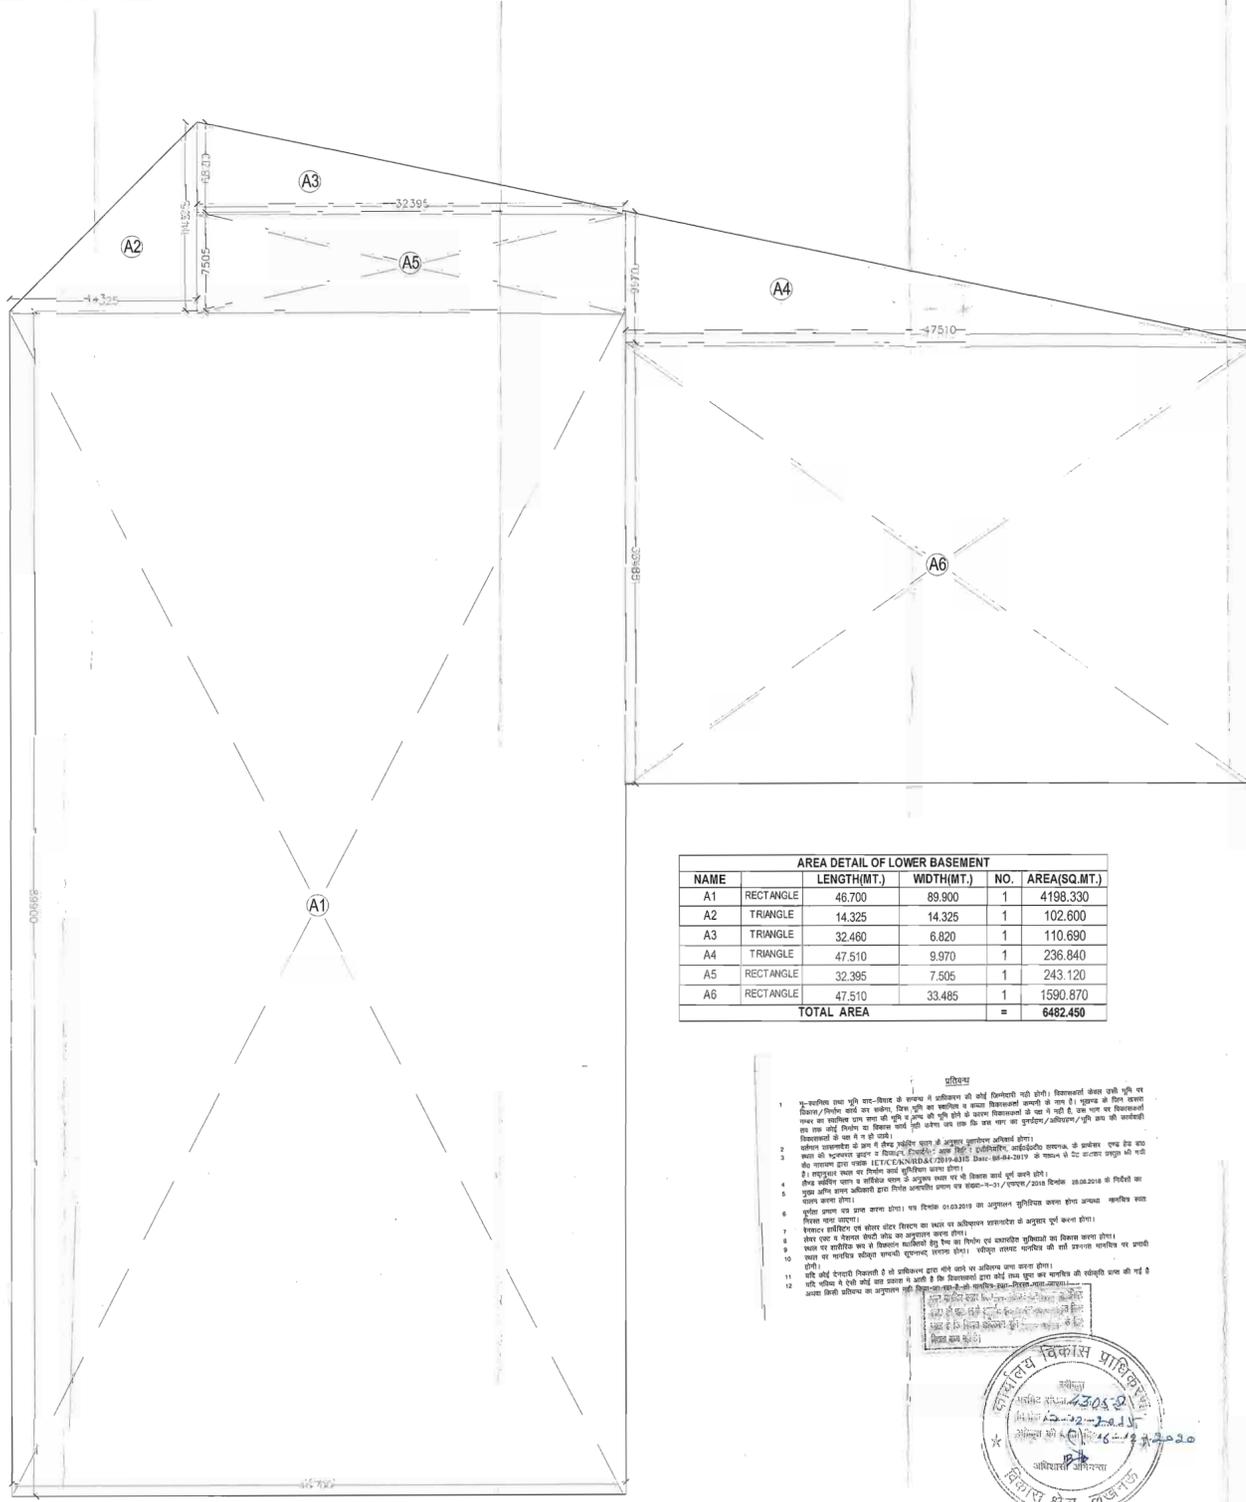

AREA DETAIL OF LOWER BASEMENT				
NAME	LENGTH(MT.)	WIDTH(MT.)	NO.	AREA(SQ.MT.)
A1	46.700	89.900	1	4198.330
A2	14.325	14.325	1	102.600
A3	32.460	6.820	1	110.690
A4	47.510	9.970	1	236.840
A5	32.395	7.505	1	243.120
A6	47.510	33.485	1	1590.870
<b>TOTAL AREA</b>				<b>= 6482.450</b>




PROJECT  
AS-BUILT CUM  
PROPOSED DRAWING OF  
COMMERCIAL-1 IN CBD AT  
SUSHANT HI-TECH CITY,  
LUCKNOW.

DOOR WINDOWS SCHEDULE

S.No.	Name	Qty	Length	Size
1	G	670	5870	2000 X 5200
2	G1	620	9520	2000 X 8950
3	G2	900	5870	2300 X 4920
4	G4	260	9550	2400 X 2350
5	G5	0	9550	2300 X 9550
6	G8	900	9525	2300 X 9175
7	G6	300	3400	6900 X 3100
8	G7	300	6200	1800 X 2900
9	G8	0	6200	1800 X 6200
10	W	450	2550	1800 X 2100
11	W2	300	3400	1800 X 2100
12	W3	300	3400	7900 X 3100
13	W4	300	3400	1150 X 3100
14	W5	300	2550	2470 X 2250
15	RS	0	2900	2975 X 2900
16	RS2	0	2900	3020 X 2900
17	RS3	0	2900	2460 X 2900
18	W1	1900	2900	900 X 1000
19	DW1	0	2900	4000 X 2900
20	DW	0	2550	2300 X 2550
21	FD	0	2400	1200 X 2400
22	D1	0	2550	1050 X 2350
23	D2	0	2100	1050 X 2100
24	D3	0	2100	1200 X 2100
25	D4	0	2100	750 X 2100
26	D5	0	2400	1500 X 2400
27	D6	0	2400	1200 X 2400
28	D7	0	2100	900 X 2100

ARCHITECTS:  
RUDRABHISHEK ENTERPRISES PVT. LTD.  
TOWN & COUNTRY PLANNERS, ARCHITECTS & INTERIOR  
DESIGNERS, SURVEY CIVIL SERVICES DESIGNERS.  
B-20, ANTRIKSHI BHAWAN, 22, K.G. MARG, NEW DELHI-110001.  
Ph: 011-41095000  
email: info@rudeplanplanners.com  
www.rudeplanplanners.com

CLIENT  
PLACCIO IMPERIAL WHITE  
COMMERCIAL LUCKNOW (CBD)

DATE	CHECKED BY
24-03-17	LALIT KUMAR
SCALE	DEALT BY
1:200	GEETA
DRAWING TITLE	
LOWER BASEMENT	
DRAWING NO.	
TUL/REPL/WORK/PIAR-003	




PARKING CALCULATION		
CAR PARKING IN UPPER BASEMENT		168 CARS
<b>TOTAL</b>		<b>168 CARS</b>

- प्रमाणित
1. यह प्रमाणित कि यह योजना-रेखांकन के अनुसार ही निर्माण कार्य पूर्ण होगा।



UPPER BASEMENT PLAN  
SCALE - 1:150  
COMPOUNDING AREA OF BASEMENT = 6356.793 SQ.MT

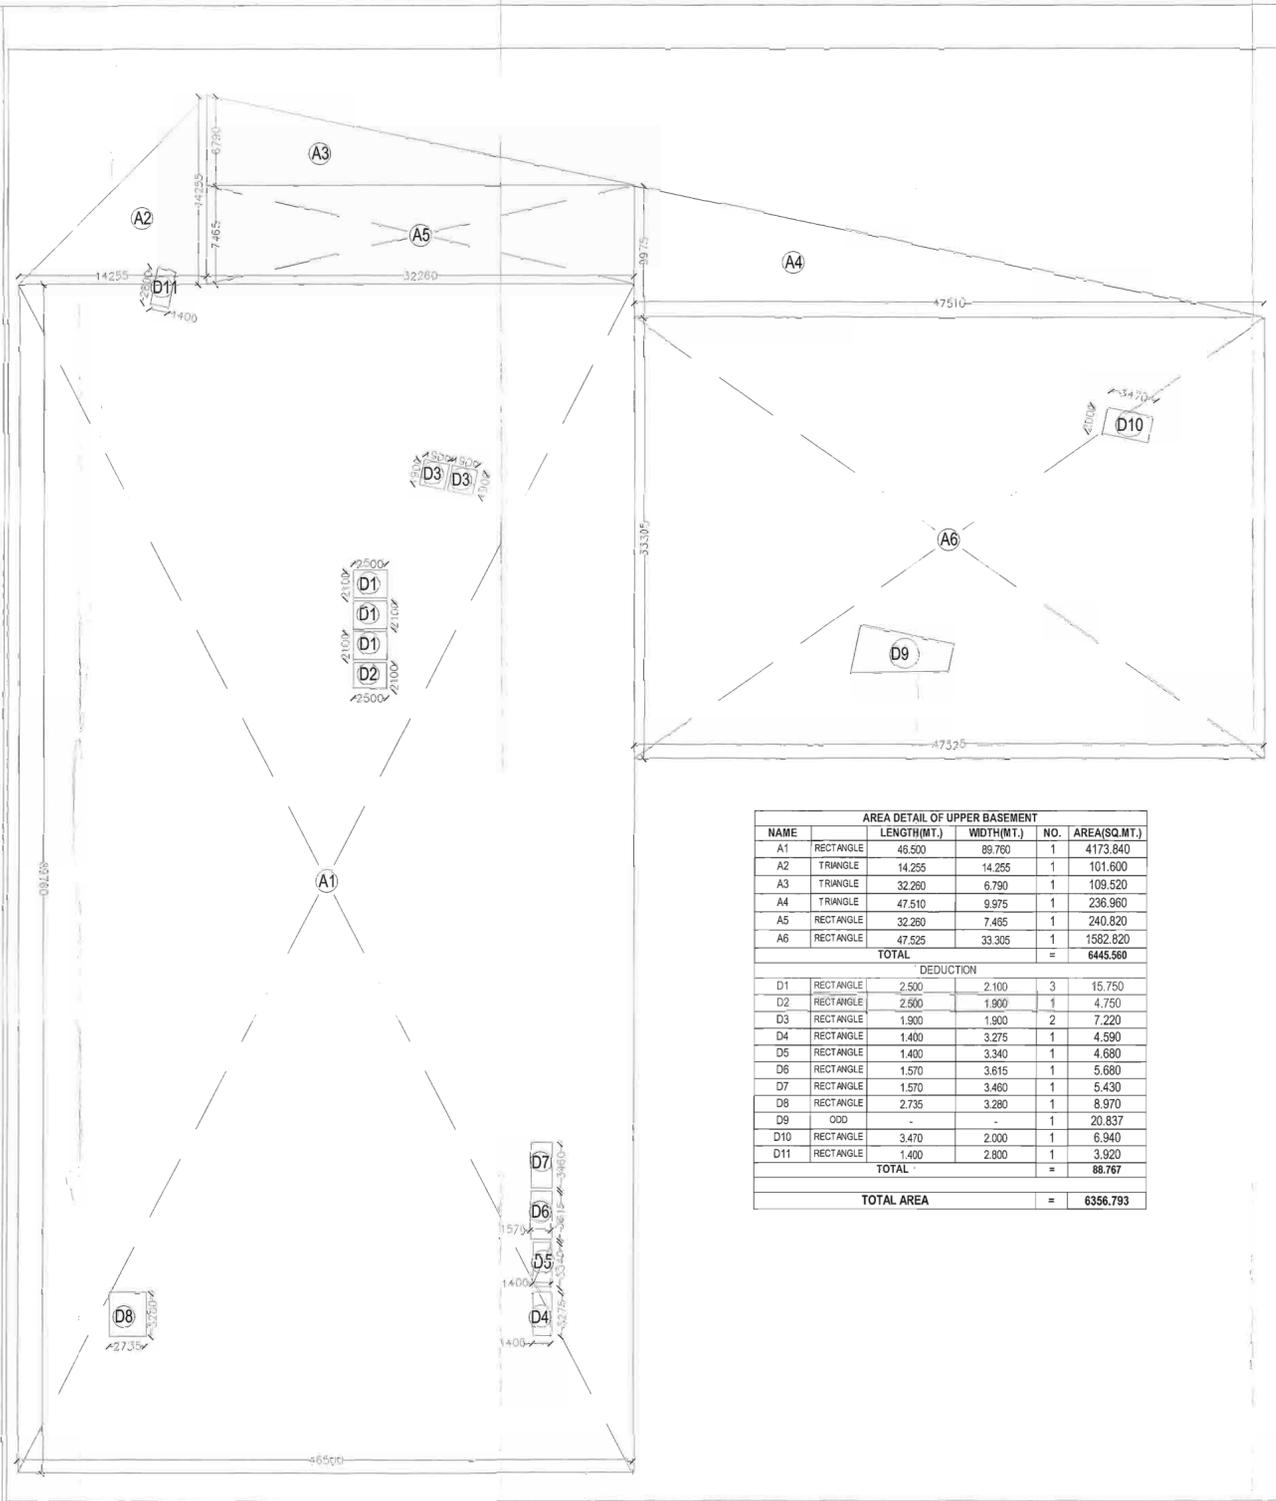

AREA DETAIL OF UPPER BASEMENT					
NAME	LENGTH(MT.)	WIDTH(MT.)	NO.	AREA(SQ.MT.)	
A1	46.500	89.760	1	4173.840	
A2	14.255	14.255	1	101.600	
A3	32.260	6.790	1	109.520	
A4	47.510	9.975	1	236.960	
A5	32.260	7.465	1	240.820	
A6	47.525	33.305	1	1582.820	
<b>TOTAL</b>				<b>6445.560</b>	
DEDUCTION					
D1	2.500	2.100	3	15.750	
D2	2.500	1.900	1	4.750	
D3	1.900	1.900	2	7.220	
D4	1.400	3.275	1	4.590	
D5	1.400	3.340	1	4.680	
D6	1.570	3.615	1	5.680	
D7	1.570	3.460	1	5.430	
D8	2.735	3.280	1	8.970	
D9	ODD	-	1	20.837	
D10	RECTANGLE	3.470	2.000	1	6.940
D11	RECTANGLE	1.400	2.800	1	3.920
<b>TOTAL</b>				<b>88.767</b>	
<b>TOTAL AREA</b>				<b>6356.793</b>	

PROJECT  
AS-BUILT CUM  
PROPOSED DRAWING OF  
COMMERCIAL-1 IN CBD AT  
SUSHANT HI-TECH CITY,  
LUCKNOW.

DOOR WINDOWS SCHEDULE

ARCHITECTS:-  
RUDRABHISHEK ENTERPRISES PVT. LTD.  
TOWN & COUNTRY PLANNERS, ARCHITECTS & INTERIOR  
DESIGNERS, SURVEY CIVIC, SERVICES DESIGNERS,  
820, ANTRIKSH BHAWAN, 22, K.G. MARG, NEW DELHI-110001.  
Ph: 011-41089500  
email: id-info@replurbanplanners.com  
www.replurbanplanners.com

PROJECT  
PLACCIO IMPERIAL WHITE  
COMMERCIAL LUCKNOW (CBD)

DATE	CHECKED BY
24-03-17	LALIT KUMAR
SCALE	DEALT BY
1:200	GEETA
DRAWING TITLE	UPPER BASEMENT
DRAWING NO.	TUL/REPL/WD/MF/AR-004



**AREA DETAIL OF GROUND FLOOR**

NAME	LENGTH(MT.)	WIDTH(MT.)	NO.	AREA(SQ.MT.)
A1	3.470	2.680	1	9.300
A2	30.425	19.125	1	581.880
A3	0.970	18.935	1	18.370
A4	5.960	19.235	1	114.640
A5	7.500	7.975	2	119.630
A6	8.440	7.945	1	66.210
A7			1	645.080
A8	6.700	22.885	1	153.330
A10	16.925	45.425	1	768.820
A11	9.550	3.615	1	34.520
A12	8.120	2.775	1	22.530
<b>TOTAL</b>				<b>2534.310</b>

**DEDUCTION**

NAME	LENGTH(MT.)	WIDTH(MT.)	NO.	AREA(SQ.MT.)
d1	1.870	0.750	1	1.400
d2	1.000	0.750	1	0.750
d3	0.600	0.550	1	0.330
d4	1.500	0.530	1	0.795
d5	0.780	0.530	1	0.415
d6	1.850	0.530	1	0.980
d7	0.890	0.565	1	0.500
d8	0.890	5.365	1	4.770
d9	1.480	0.600	1	0.888
d10	0.700	0.600	1	0.420
d11	0.635	1.300	1	0.830
d12	1.335	0.870	1	1.160
<b>TOTAL</b>				<b>13.950</b>
<b>TOTAL FAR AREA AFTER DEDUCTION</b>				<b>2520.360</b>

**GROUND COVERAGE**

NAME	LENGTH(MT.)	WIDTH(MT.)	NO.	AREA(SQ.MT.)
G1	54.080		1	54.080
G2	2.480	15.400	1	38.190
<b>TOTAL</b>				<b>92.270</b>
<b>TOTAL GROUND COVERAGE</b>				<b>2612.630</b>

**शुद्धि**




**PROJECT**

AS-BUILT CUM PROPOSED DRAWING OF COMMERCIAL-1 IN CBD AT SUSHANT HI-TECH CITY, LUCKNOW.

**DOOR WINDOWS SCHEDULE**

S.No.	Name	Clf	Lintel	Size
1	G	0	670	5870 3000 X 5200
2	G1	0	670	9620 2000 X 8950
3	G2	0	900	5870 2300 X 4920
4	G4	0	300	9650 1800 X 9350
5	G5	0	9850	2300 X 9590
6	G3	0	900	9625 2300 X 9175
7	G6	0	300	3400 6900 X 3100
8	G7	0	300	6200 1800 X 5900
9	G8	0	6200	1800 X 6200
10	W	0	450	2550 1800 X 2100
11	W2	0	300	3400 1800 X 3100
12	W3	0	300	3400 7900 X 3100
13	W4	0	300	3400 1150 X 3100
14	W5	0	300	2550 2470 X 2250
15	R5	0	2900	2975 X 2900
16	R52	0	2900	3020 X 2900
17	R53	0	2900	2460 X 2900
18	V1	0	1900	900 X 1000
19	DW1	0	3000	4000 X 2800
20	DW	0	2550	2300 X 2550
21	FD	0	2400	1200 X 2400
22	D1	0	2550	1050 X 2550
23	D2	0	2100	1050 X 2100
24	D3	0	2100	1200 X 2100
25	D4	0	2100	750 X 2100
26	D5	0	2400	1500 X 2400
27	D6	0	2400	1200 X 2400
28	D7	0	2100	900 X 2100

**OWNER'S SIGNATURE** \_\_\_\_\_

**ARCHITECT'S SIGNATURE** \_\_\_\_\_



**ARCHITECTS:**  
**RUDRABHISHEK ENTERPRISES PVT. LTD.**  
 TOWN & COUNTRY PLANNERS, ARCHITECTS & INTERIOR DESIGNERS, SURVEY CIVIL SERVICES DESIGNERS.  
 820, ANTRIKSH BHAWAN, 22, K.G. MARG, NEW DELHI-110001.  
 PH. - 011-41099500  
 email: rudi@rudiurbanplanners.com  
 www.rudiurbanplanners.com

**CLIENT**  
 \_\_\_\_\_

**PROJECT**  
**PLACCIO IMPERIAL WHITE**  
**COMMERCIAL LUCKNOW (CBD)**

**DRAWING TITLE**  
**ASBUILT GROUND FLOOR**

**DRAWING NO.**  
 TULREPLWDMFIAR-005

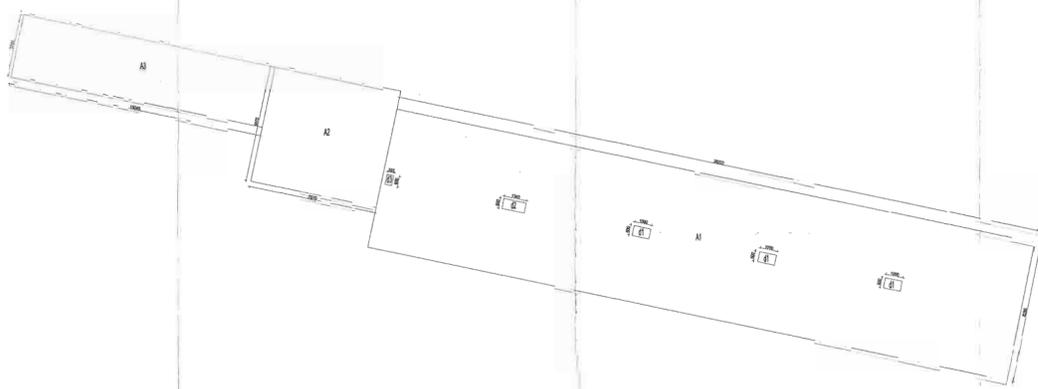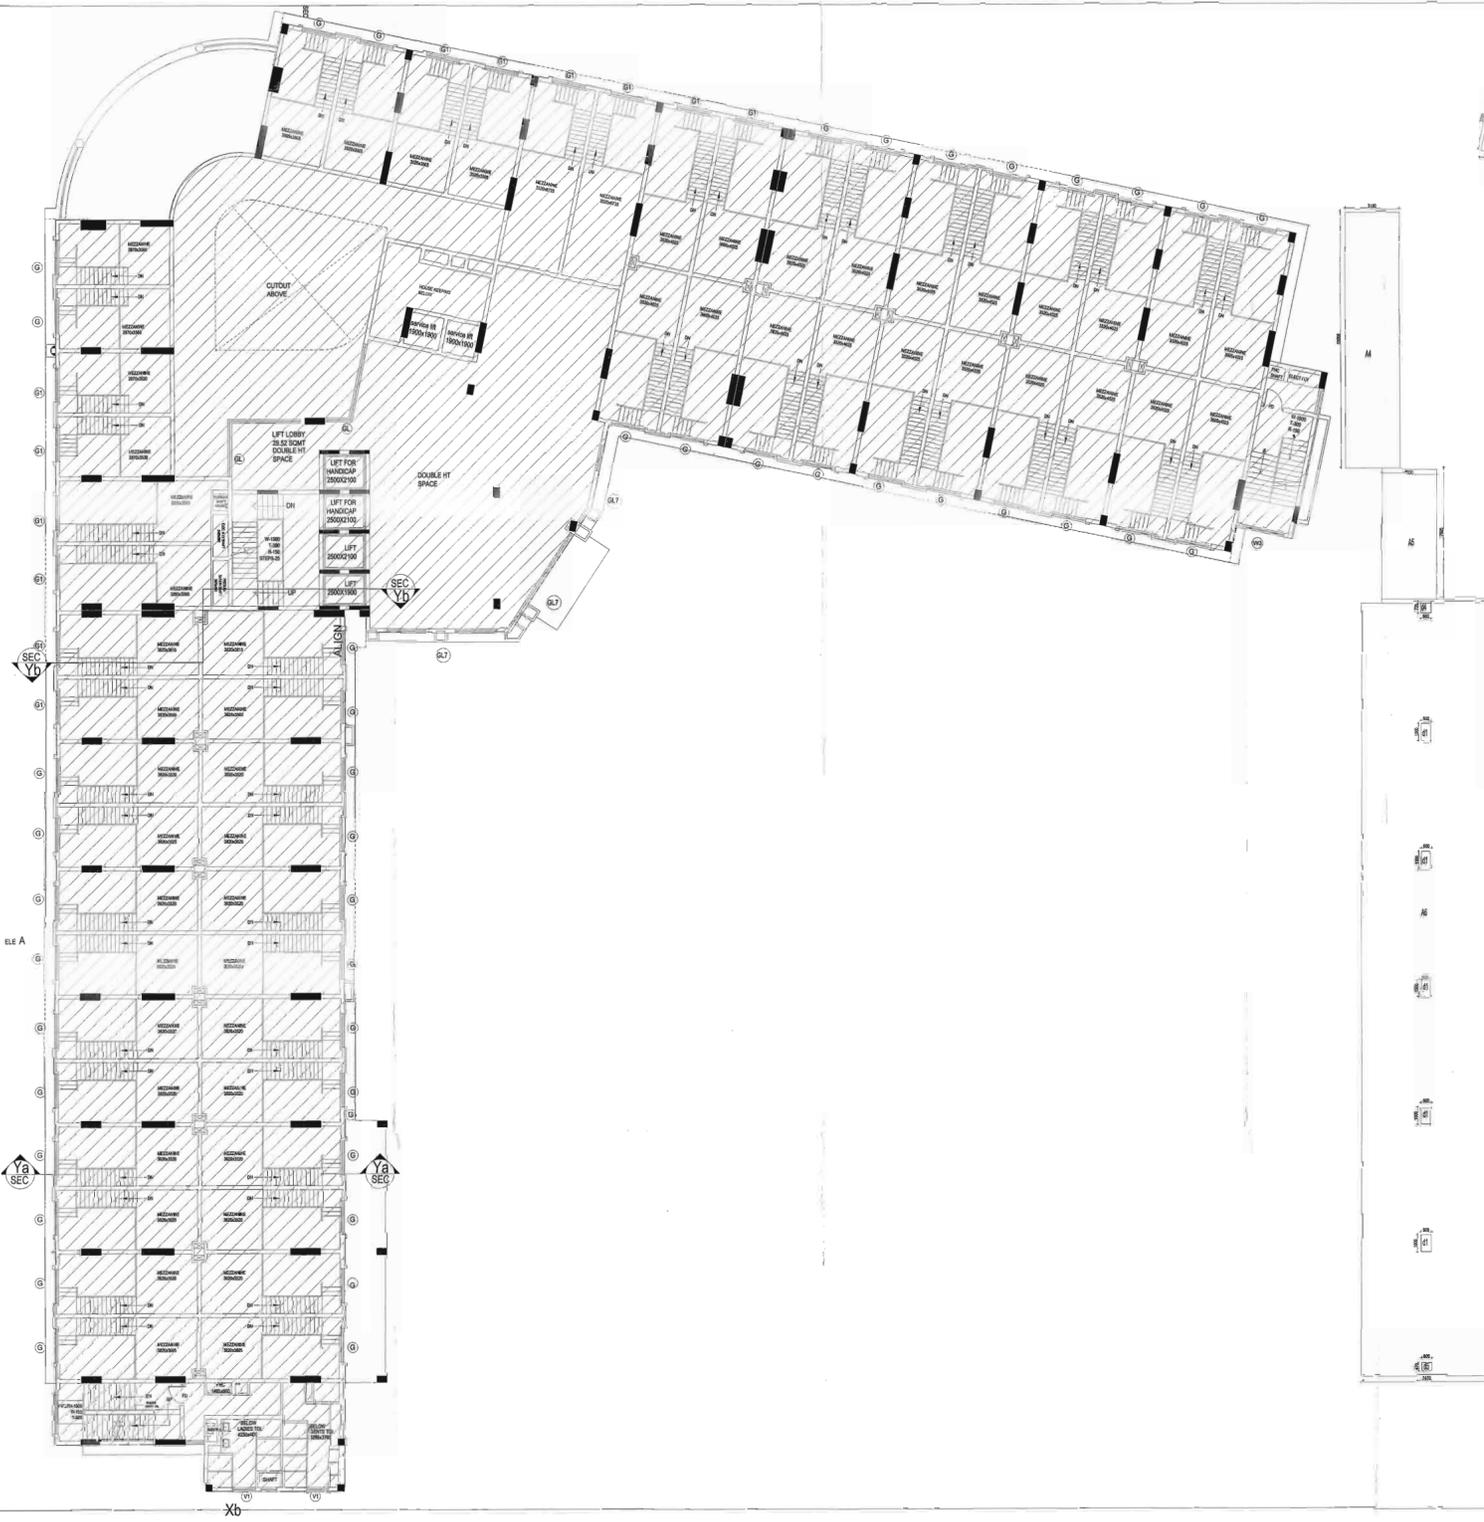

**AREA DETAIL OF MEZZANINE FLOOR**

NAME	LENGTH(MT.)	WIDTH(MT.)	NO.	AREA(SQ.MT.)
A1	38.220	8.280	1	316.460
A2	7.510	6.970	1	52.340
A3	15.045	3.750	1	56.420
A4	3.180	15.068	1	47.920
A5	3.200	7.585	1	24.270
A6	7.470	45.400	1	339.140
<b>TOTAL</b>			<b>=</b>	<b>836.550</b>

DEDUCTION				
NAME	LENGTH(MT.)	WIDTH(MT.)	NO.	AREA(SQ.MT.)
d1	1.000	0.600	8	4.800
d2	1.340	0.600	1	0.800
d3	0.385	0.600	1	0.230
d4	0.600	0.725	1	0.440
d5	0.600	0.470	1	0.280
<b>TOTAL</b>			<b>=</b>	<b>6.550</b>

**TOTAL FAR AREA AFTER DEDUCTION = 830.000**

PROJECT  
**AS-BUILT CUM PROPOSED DRAWING OF COMMERCIAL-1 IN CBD AT SUSHANT HI-TECH City, LUCKNOW.**

**DOOR WINDOWS SCHEDULE**

S.No.	Name	Chf	Lintel	Size
1	G	670	5870	2000 X 5200
2	G1	670	5820	2000 X 4950
3	G2	900	5870	2300 X 4920
4	G4	300	9650	1800 X 9350
5	G5	0	9650	2300 X 9650
6	G3	900	9625	2300 X 9175
7	G6	300	3400	6900 X 3100
8	G7	300	6200	1800 X 5900
9	G8	0	6200	1800 X 6200
10	W	450	2550	1800 X 2100
11	W2	300	3400	1800 X 3100
12	W3	300	3400	7900 X 3100
13	W4	300	3400	1150 X 3100
14	W5	300	2350	7470 X 2350
15	R5	0	2900	2975 X 2900
16	R52	0	2900	3020 X 2900
17	R53	0	2900	2460 X 2900
18	V1	1900	2900	900 X 1000
19	DW1	0	2900	4000 X 2900
20	DW	0	2550	2300 X 2550
21	FD	0	2400	1200 X 2400
22	D1	0	2550	1050 X 2550
23	D2	0	2100	1050 X 2100
24	D3	0	2100	1200 X 2100
25	D4	0	2100	750 X 2100
26	D5	0	2400	1500 X 2400
27	D6	0	2400	1200 X 2400
28	D7	0	2100	900 X 2100




ARCHITECTS:  
**RUDRABHISHEK ENTERPRISES PVT. LTD.**  
 TOWN & COUNTRY PLANNERS, ARCHITECTS & INTERIOR DESIGNERS, SURVEY CIVIL SERVICES DESIGNERS  
 820, ANTRIKSH BHAWAN, 22, K. G. MARG, NEW DELHI-110001.  
 PH. - 011-41099000  
 email: info@rudebanplanners.com  
 www.rudebanplanners.com

PROJECT  
**PLACCIO IMPERIAL WHITE COMMERCIAL LUCKNOW (CBD)**

DATE	CHECKED BY
24-03-17	LALIT KUMAR
SCALE	DEALT BY
1:150	GEETA



DRAWING TITLE  
**ASBUILT MEZZANINE FLOOR**  
 TULREPLWDMFAR-008

PROJECT

AS-BUILT CUM PROPOSED DRAWING OF COMMERCIAL-1 IN CBD AT SUSHANT HI-TECH CITY, LUCKNOW.

DOOR WINDOWS SCHEDULE

S.No.	Name	Clf	Lintel	Size
1	G	0	670	5870 2000 X 5200
2	G1	0	670	9620 2000 X 8950
3	G2	0	900	5870 2300 X 4920
4	G4	0	900	9650 1800 X 9350
5	G5	0	9650	2300 X 8950
6	G3	0	900	9625 2300 X 9175
7	G6	0	300	3400 6800 X 3100
8	G7	0	300	6200 1800 X 5900
9	G8	0	6200	1800 X 6200
10	W	0	450	2550 1800 X 2100
11	W2	0	300	3400 1800 X 3100
12	W3	0	300	3400 7900 X 3100
13	W4	0	300	3400 1150 X 3100
14	W5	0	300	2550 2470 X 2250
15	R5	0	2900	2975 X 2900
16	R52	0	2900	3020 X 2900
17	R53	0	2900	2460 X 2900
18	V1	0	1900	2900 900 X 1000
19	DW1	0	2900	4000 X 2900
20	DW	0	2550	2300 X 2450
21	FD	0	2400	1200 X 2400
22	D1	0	2550	1050 X 2550
23	D2	0	2100	1050 X 2100
24	D3	0	2100	1200 X 2100
25	D4	0	2100	750 X 2100
26	D5	0	2400	1500 X 2400
27	D6	0	2400	1200 X 2400
28	D7	0	2100	900 X 2100

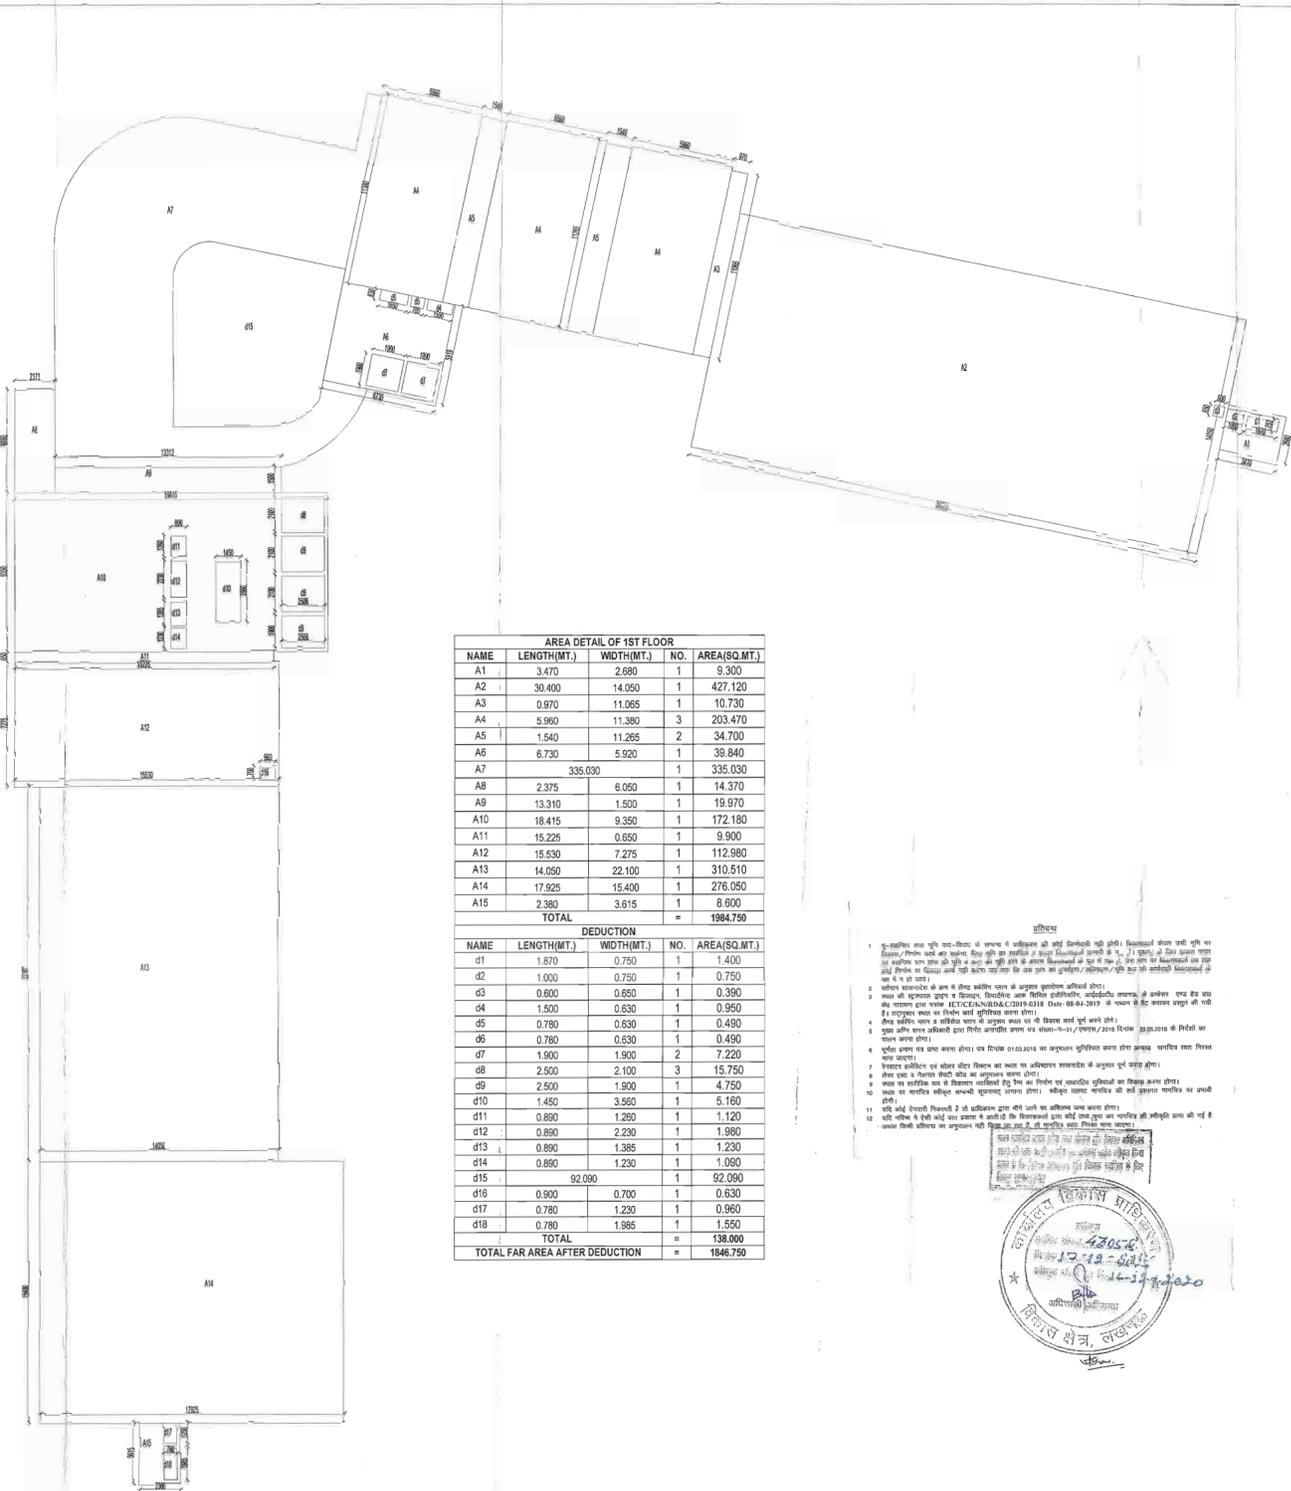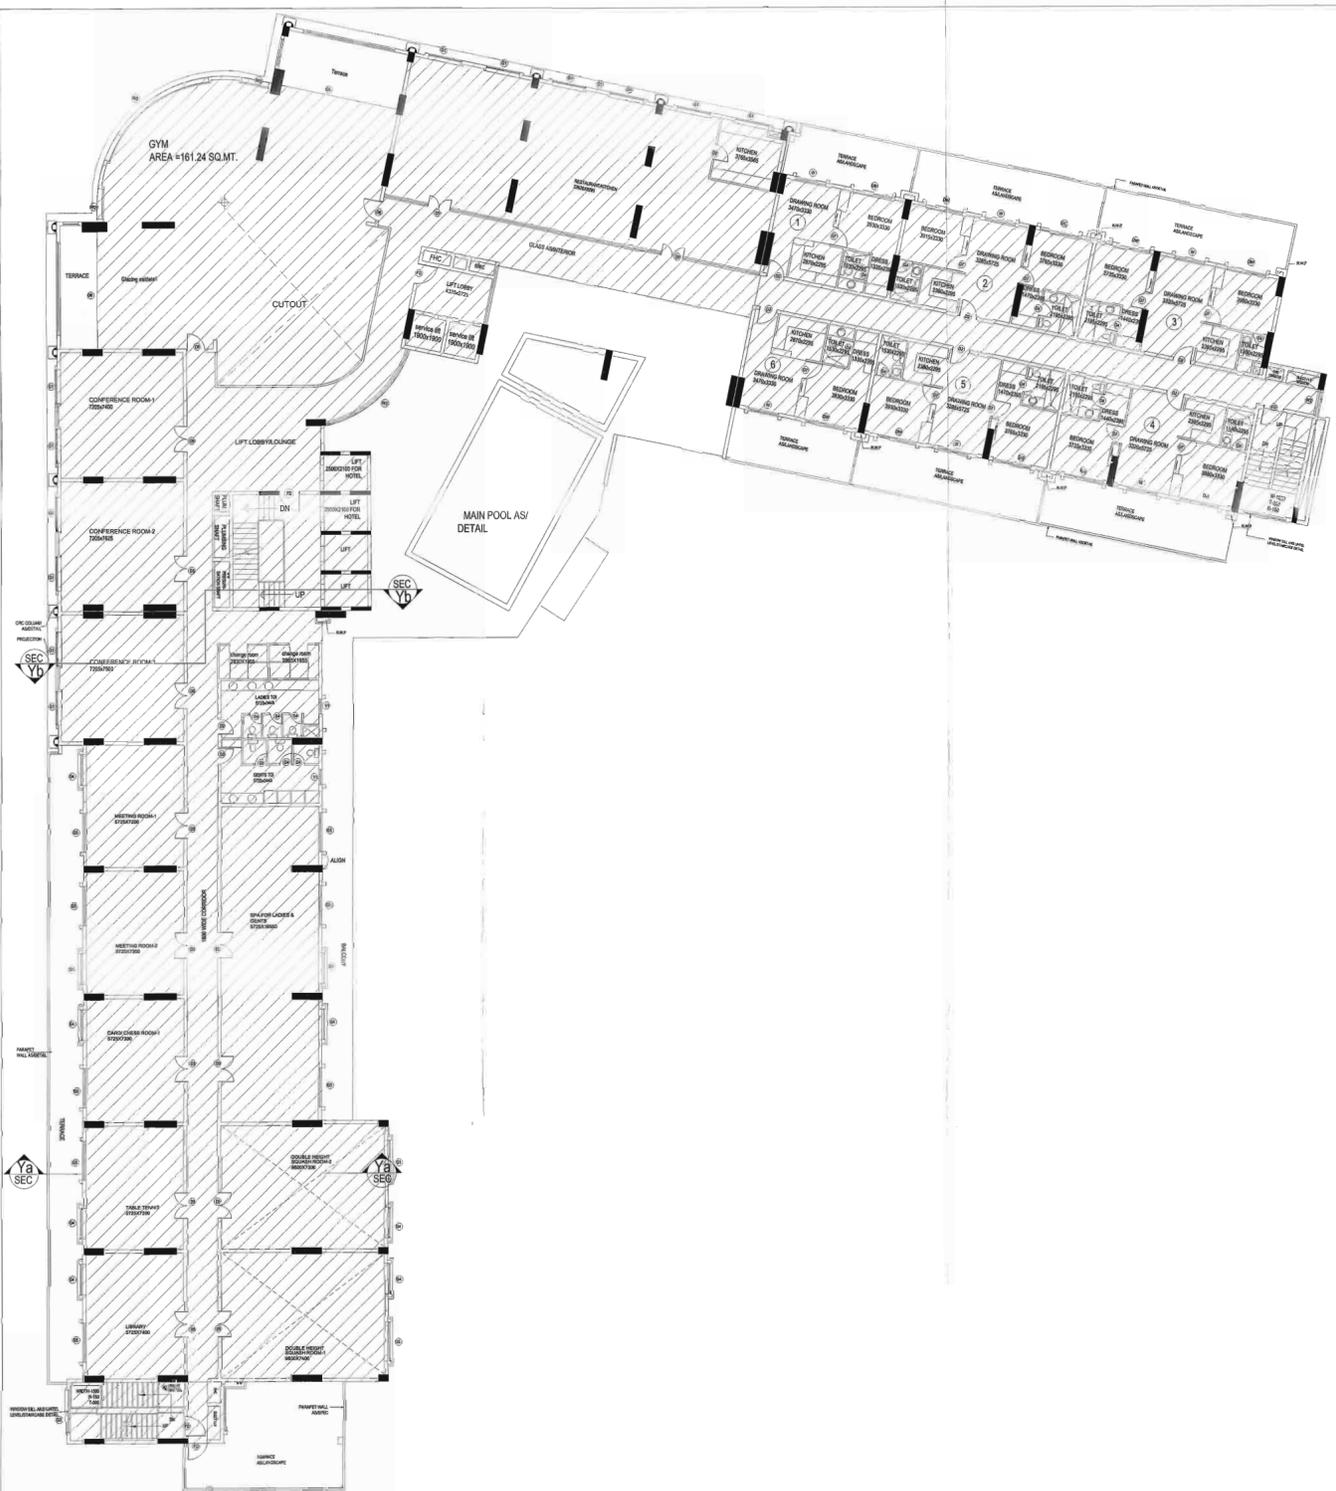

AREA DETAIL OF 1ST FLOOR

NAME	LENGTH(MT.)	WIDTH(MT.)	NO.	AREA(SQ.MT.)
A1	3.470	2.680	1	9.300
A2	30.400	14.050	1	427.120
A3	0.970	11.065	1	10.730
A4	5.960	11.380	3	203.470
A5	1.540	11.265	2	34.700
A6	6.730	5.920	1	39.840
A7		335.030	1	335.030
A8	2.375	6.050	1	14.370
A9	13.310	1.500	1	19.970
A10	18.415	9.350	1	172.190
A11	15.225	0.650	1	9.900
A12	15.530	7.275	1	112.980
A13	14.050	22.100	1	310.510
A14	17.925	15.400	1	276.050
A15	2.380	3.615	1	8.600
TOTAL				1984.750

DEDUCTION

NAME	LENGTH(MT.)	WIDTH(MT.)	NO.	AREA(SQ.MT.)
d1	1.870	0.750	1	1.400
d2	1.000	0.750	1	0.750
d3	0.600	0.650	1	0.390
d4	1.500	0.630	1	0.950
d5	0.780	0.630	1	0.490
d6	0.780	0.630	1	0.490
d7	1.900	1.900	2	7.220
d8	2.500	2.100	3	15.750
d9	2.500	1.900	1	4.750
d10	1.450	3.550	1	5.160
d11	0.890	1.280	1	1.120
d12	0.890	2.230	1	1.980
d13	0.890	1.385	1	1.230
d14	0.890	1.230	1	1.090
d15		92.090	1	92.090
d16	0.900	0.700	1	0.630
d17	0.780	1.230	1	0.960
d18	0.780	1.995	1	1.550
TOTAL				138.000
TOTAL FAR AREA AFTER DEDUCTION				1846.750

ARCHITECTS:  
 RUDRABHISHEK ENTERPRISES PVT. LTD.  
 TOWN & COUNTRY PLANNERS, ARCHITECTS & INTERIOR DESIGNERS, SURVEY CIVIL SERVICES DESIGNERS.  
 800, ANTRIKSH BHAWAN, 22, K.G. MARG, NEW DELHI-110001.  
 PH - 011-41099200  
 email: info@rudrabhishek.com  
 www.rudrabhishek.com

PROJECT  
 PLACCIO IMPERIAL WHITE  
 COMMERCIAL LUCKNOW (CBD)

DATE	CHECKED BY
24-03-17	LALIT KUMAR
SCALE	DEALT BY
1:150	GEETA

DRAWING TITLE  
 ASBUILT FIRST FLOOR  
 DRAWING NO.  
 TULREPLWDMFAR-007





PROJECT

AS-BUILT CUM  
PROPOSED DRAWING OF  
COMMERCIAL-1 IN CBD AT  
SUSHANT HI-TECH CITY,  
LUCKNOW.

BOOK WINDOWS SCHEDULE

S.No.	Name	Clf	Level	Size
1	G	670	5870	2000 X 5200
2	G1	670	5870	2000 X 8950
3	G2	900	5870	2300 X 4930
4	G4	300	9650	1800 X 9350
5	G5	0	9650	2300 X 8650
6	G3	900	5825	2300 X 9175
7	G6	300	3400	6900 X 3100
8	G7	300	6200	1800 X 5800
9	G8	0	6200	1800 X 6200
10	W	450	2550	1800 X 2100
11	W2	300	3400	1800 X 3100
12	W3	300	3400	7900 X 3100
13	W6	300	3400	1150 X 3100
14	W5	300	2550	2470 X 2250
15	RS	0	2900	2975 X 2800
16	RS2	0	2900	3020 X 2900
17	RS3	0	2900	2460 X 2900
18	V1	1900	2900	900 X 1000
19	DW1	0	2900	4000 X 2900
20	DW	0	2550	2300 X 2550
21	FD	0	2400	1200 X 2400
22	D1	0	2550	1050 X 2550
23	D2	0	2100	1050 X 2100
24	D3	0	2100	1200 X 2100
25	D4	0	2100	750 X 2100
26	D5	0	2400	1500 X 2400
27	D6	0	2400	1200 X 2400
28	D7	0	2100	900 X 2100

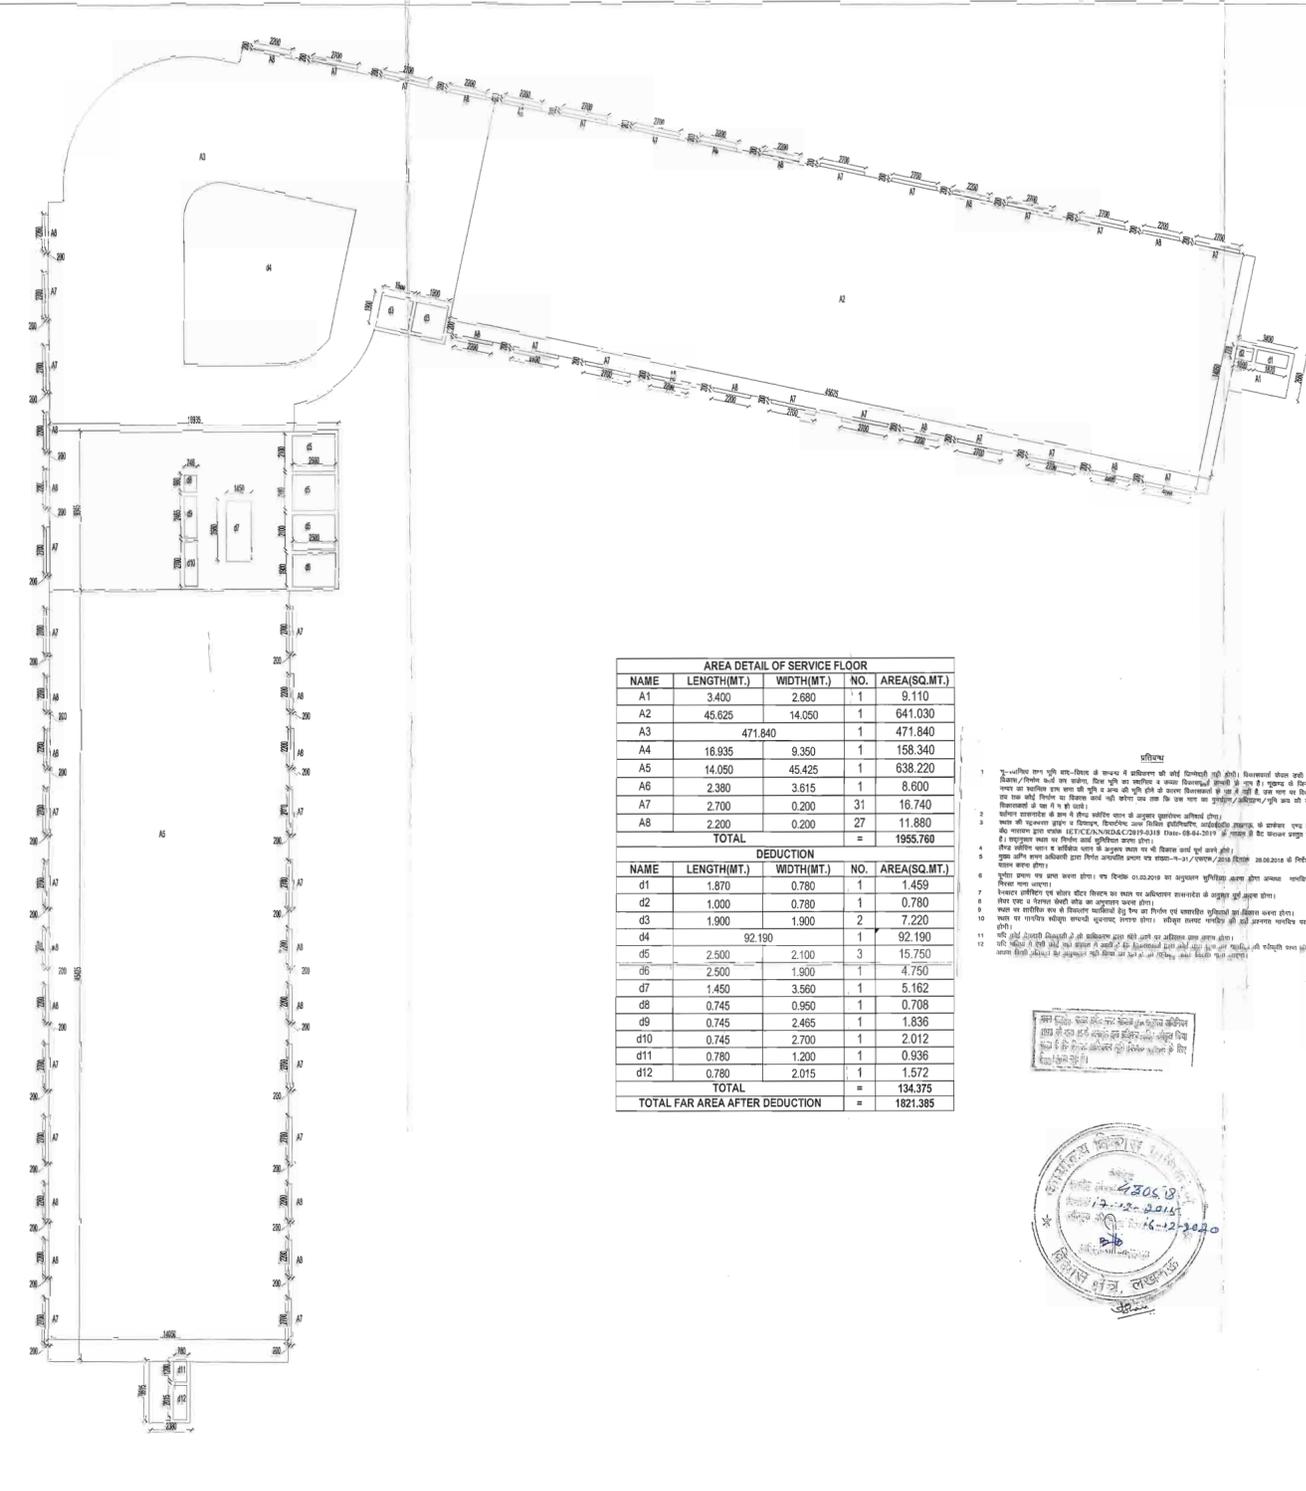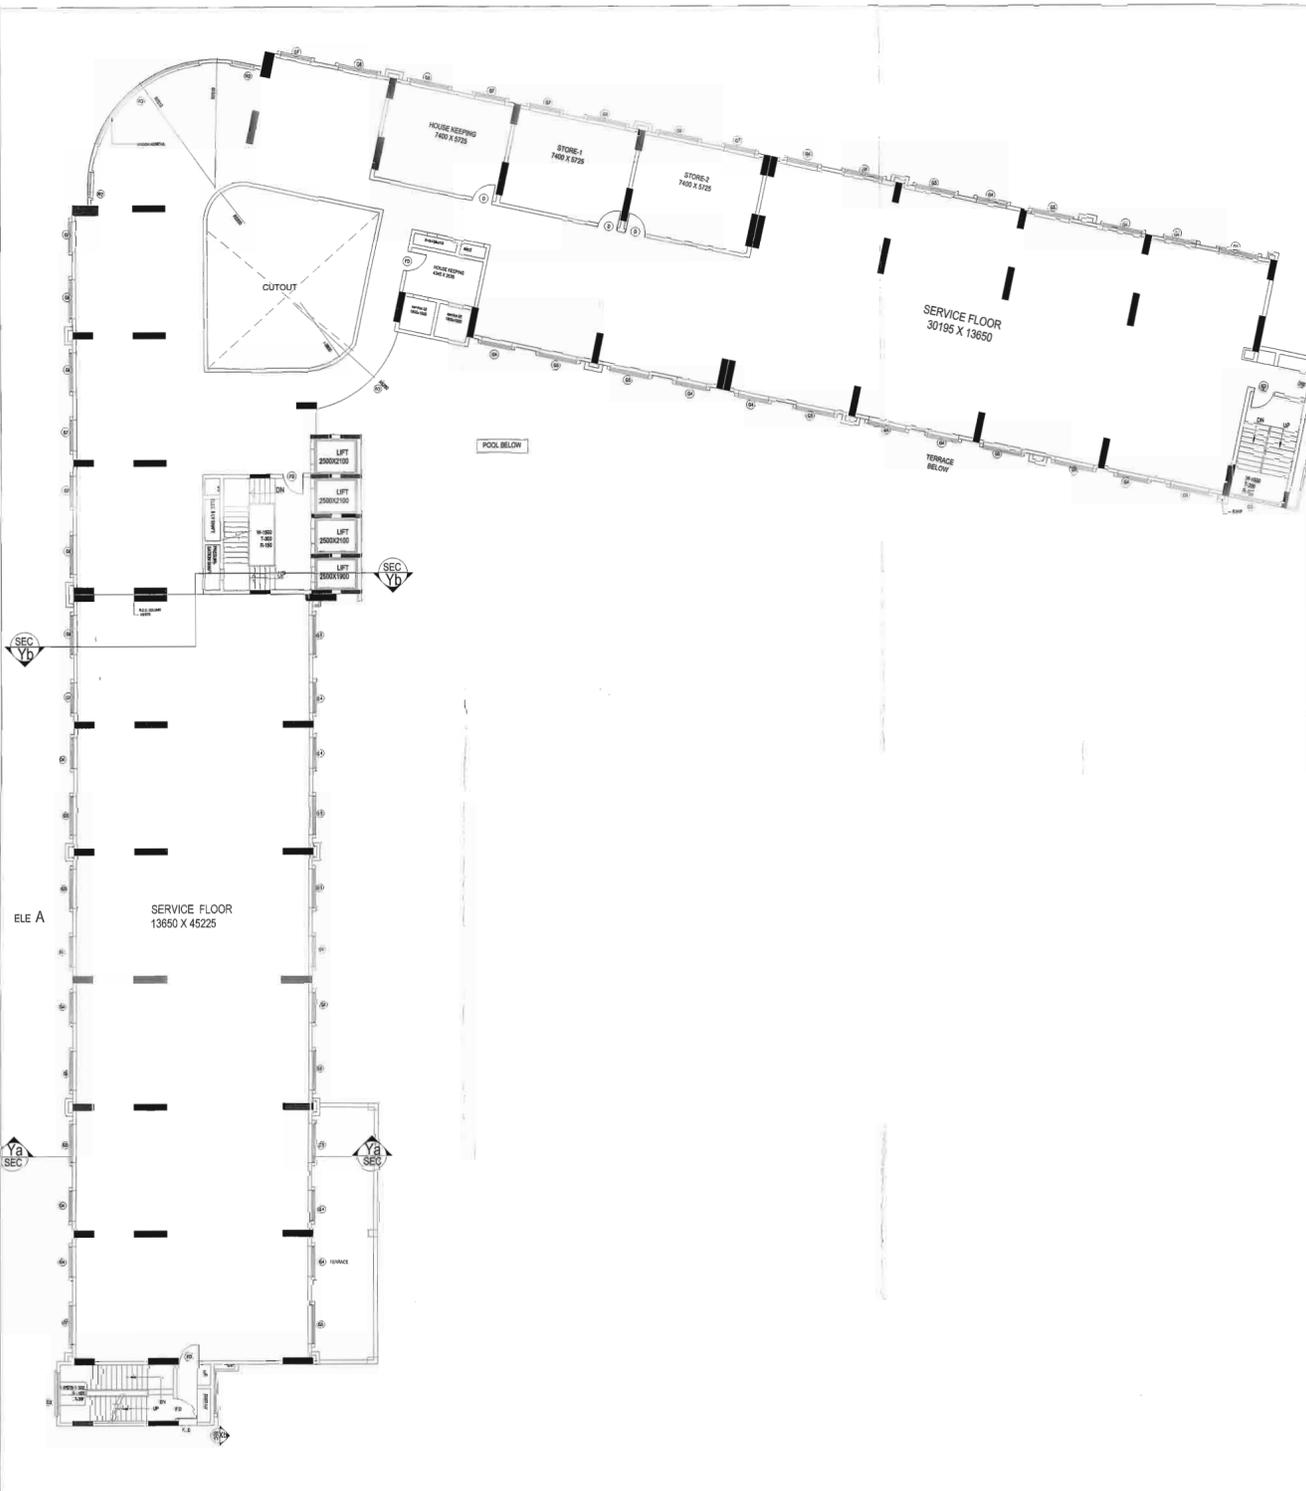

**AREA DETAIL OF SERVICE FLOOR**

NAME	LENGTH(MT.)	WIDTH(MT.)	NO.	AREA(SQ.MT.)
A1	3.400	2.680	1	9.110
A2	45.625	14.050	1	641.030
A3		471.840	1	471.840
A5	14.050	45.425	1	638.220
A6	2.380	3.615	1	8.600
A7	2.700	0.200	31	16.740
A8	2.200	0.200	27	11.880
<b>TOTAL</b>				<b>1955.760</b>

**DEDUCTION**

NAME	LENGTH(MT.)	WIDTH(MT.)	NO.	AREA(SQ.MT.)
d1	1.870	0.780	1	1.459
d2	1.000	0.780	1	0.780
d3	1.900	1.900	2	7.220
d4		92.190	1	92.190
d5	2.500	2.100	3	15.750
d6	2.500	1.900	1	4.750
d7	1.450	3.560	1	5.162
d8	0.745	0.950	1	0.708
d9	0.745	2.465	1	1.836
d10	0.745	2.700	1	2.012
d11	0.780	1.200	1	0.936
d12	0.780	2.015	1	1.572
<b>TOTAL</b>				<b>134.375</b>
<b>TOTAL FAR AREA AFTER DEDUCTION</b>				<b>1821.385</b>




VIRESH KUMAR  
 Architect  
 Regd. No. CA20053540

ARCHITECTS:-  
 RUDRABHISHEK ENTERPRISES PVT. LTD.  
 TOWN & COUNTRY PLANNERS, ARCHITECTS & INTERIOR  
 DESIGNERS, SURVEY CIVIC, SERVICES DESIGNERS.  
 820, ANTRIKSH BHAWAN, 22, K.G. MARG, NEW DELHI-110001.  
 Ph - 011-4109500  
 email id-info@replurbanplanners.com  
 www.replurbanplanners.com

CLIENT  
 [Redacted]



PROJECT  
 PLACCIO IMPERIAL WHITE  
 COMMERCIAL LUCKNOW (CBD)

DATE: 24-03-17  
 CHECKED BY: LALIT KUMAR  
 SCALE: 1:150  
 DEALT BY: GEETA

DRAWING TITLE:  
 ASBUILT SERVICE FLOOR

DRAWING NO.:  
 TULREPLWDM/FAR-009 9/18



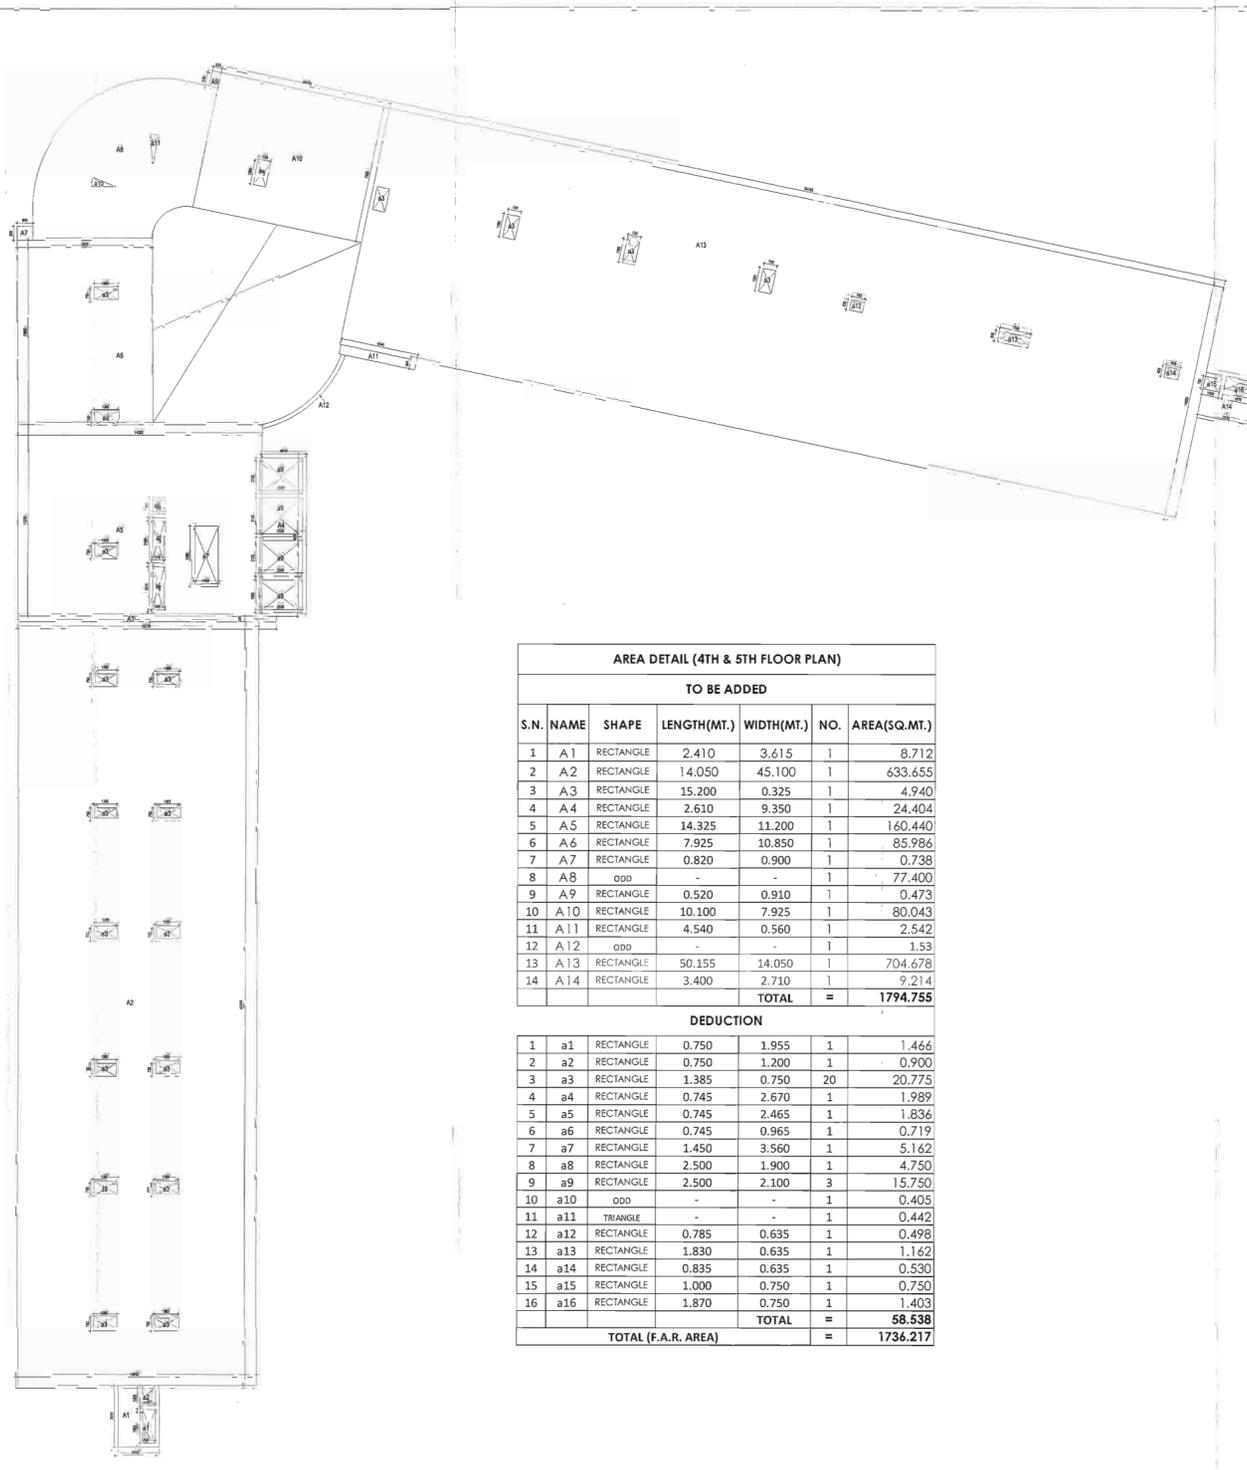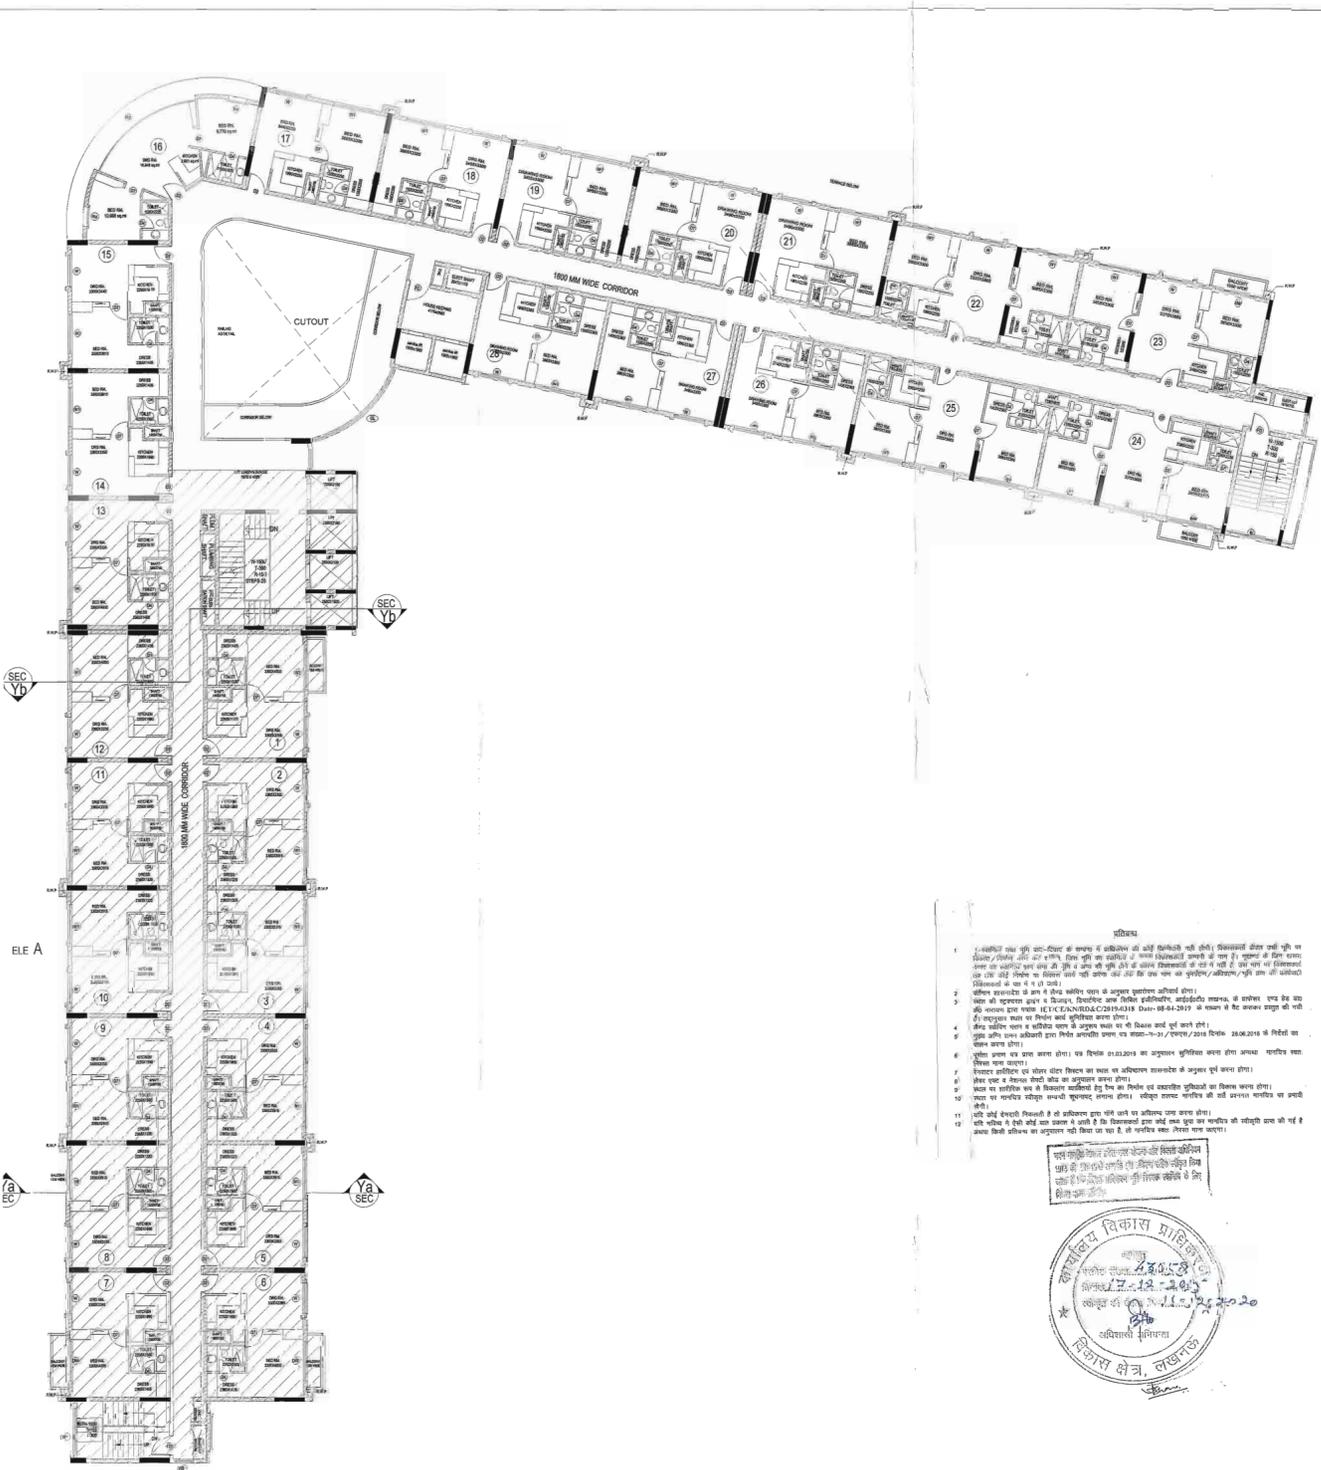


**AREA DETAIL (4TH & 5TH FLOOR PLAN)**

TO BE ADDED						
S.N.	NAME	SHAPE	LENGTH(MT.)	WIDTH(MT.)	NO.	AREA(SQ.MT.)
1	A1	RECTANGLE	2.410	3.615	1	8.712
2	A2	RECTANGLE	14.050	45.100	1	633.655
3	A3	RECTANGLE	15.200	0.325	1	4.940
4	A4	RECTANGLE	2.610	9.350	1	24.404
5	A5	RECTANGLE	14.325	11.200	1	160.440
6	A6	RECTANGLE	7.925	10.850	1	85.986
7	A7	RECTANGLE	0.820	0.900	1	0.738
8	A8	odd	-	-	1	77.400
9	A9	RECTANGLE	0.520	0.910	1	0.473
10	A10	RECTANGLE	10.100	7.925	1	80.043
11	A11	RECTANGLE	4.540	0.560	1	2.542
12	A12	odd	-	-	1	1.53
13	A13	RECTANGLE	50.155	14.050	1	704.678
14	A14	RECTANGLE	3.400	2.710	1	9.214
<b>TOTAL</b>						<b>1794.755</b>

DEDUCTION						
S.N.	NAME	SHAPE	LENGTH(MT.)	WIDTH(MT.)	NO.	AREA(SQ.MT.)
1	a1	RECTANGLE	0.750	1.955	1	1.466
2	a2	RECTANGLE	0.750	1.200	1	0.900
3	a3	RECTANGLE	1.385	0.750	20	20.775
4	a4	RECTANGLE	0.745	2.670	1	1.989
5	a5	RECTANGLE	0.745	2.465	1	1.836
6	a6	RECTANGLE	0.745	0.965	1	0.719
7	a7	RECTANGLE	1.450	3.560	1	5.162
8	a8	RECTANGLE	2.500	1.900	1	4.750
9	a9	RECTANGLE	2.500	2.100	3	15.750
10	a10	odd	-	-	1	0.405
11	a11	TRIANGLE	-	-	1	0.442
12	a12	RECTANGLE	0.785	0.635	1	0.498
13	a13	RECTANGLE	1.830	0.635	1	1.162
14	a14	RECTANGLE	0.835	0.635	1	0.530
15	a15	RECTANGLE	1.000	0.750	1	0.750
16	a16	RECTANGLE	1.870	0.750	1	1.403
<b>TOTAL</b>						<b>58.538</b>
<b>TOTAL (F.A.R. AREA)</b>						<b>1736.217</b>

PROJECT  
**AS-BUILT CUM PROPOSED DRAWING OF COMMERCIAL-1 IN CBD AT SUSHANT HI-TECH CITY, LUCKNOW.**

**DOOR WINDOWS SCHEDULE**

S.No.	Name	Cl.	Lintel	Size
1	G	670	5870	2000 X 5200
2	G1	670	9620	2000 X 8990
3	G2	900	5870	2300 X 4920
4	G4	300	9650	1800 X 9350
5	G5	0	9650	2300 X 9650
6	G3	900	9625	2300 X 9175
7	G6	300	3400	6900 X 3100
8	G7	300	6200	1800 X 5900
9	G8	0	6200	1800 X 6200
10	W	450	2550	1800 X 2100
11	W2	300	3400	1800 X 3100
12	W3	300	3400	7900 X 3100
13	W4	300	3400	1150 X 3100
14	W5	300	2550	2470 X 2250
15	RS	0	2900	2975 X 2900
16	RS2	0	2900	3020 X 2900
17	RS3	0	2900	2460 X 2900
18	V1	1900	2900	900 X 1000
19	DW1	0	2900	4000 X 2900
20	DW	0	2550	2300 X 2550
21	FD	0	3400	1200 X 2400
22	D1	0	2550	1050 X 2550
23	D2	0	2100	1050 X 2100
24	D3	0	2100	1200 X 2100
25	D4	0	2100	750 X 2100
26	D5	0	2400	1500 X 2400
27	D6	0	2400	1200 X 2400
28	D7	0	2100	800 X 2100

**VIRESH KUMAR**  
 Architect  
 Regd. No. CA/2005/35401

ARCHITECTS:-  
**RUDRABHISHEK ENTERPRISES PVT. LTD.**  
 TOWN & COUNTRY PLANNERS, ARCHITECTS & INTERIOR DESIGNERS, SURVEY CIVIC SERVICES DESIGNERS.  
 620, ANTRKSH BHAWAN, 22, K.G. MARG, NEW DELHI-110001.  
 PH - 011-41905200  
 email id - info@replurbanplanners.com  
 www.replurbanplanners.com

CLIENT  
**PLACCO IMPERIAL WHITE COMMERCIAL LUCKNOW (CBD)**

DATE: 24-03-17  
 SCALE: 1:150  
 CHECKED BY: LALIT KUMAR  
 DEALT BY: GEETA  
 NORTH  
 DRAWING TITLE: **ASBUILT CUM PROPOSED FOURTH AND FIFTH FLOOR**  
 DRAWING NO. TUL/REPL/WM/FAR-011




**AREA DETAIL (6TH FLOOR PLAN)**

**TO BE ADDED**

S.N.	NAME	SHAPE	LENGTH(MT.)	WIDTH(MT.)	NO.	AREA(SQ.MT.)
1	A1	RECTANGLE	2.410	3.615	1	8.712
2	A2	RECTANGLE	14.050	45.100	1	633.655
3	A3	RECTANGLE	15.200	0.325	1	4.940
4	A4	RECTANGLE	2.610	9.350	1	24.404
5	A5	RECTANGLE	14.325	11.200	1	160.440
6	A6	RECTANGLE	7.925	10.850	1	85.986
7	A7	RECTANGLE	0.820	0.900	1	0.738
8	A8	odd	-	-	1	77.400
9	A9	RECTANGLE	0.520	0.910	1	0.473
10	A10	RECTANGLE	10.100	7.925	1	80.043
11	A11	RECTANGLE	4.540	0.560	1	2.542
12	A12	odd	-	-	1	1.53
13	A13	RECTANGLE	50.155	14.050	1	704.678
14	A14	RECTANGLE	3.400	2.710	1	9.214
<b>TOTAL</b>						<b>1794.765</b>

**DEDUCTION**

1	a1	RECTANGLE	0.750	1.955	1	1.466
2	a2	RECTANGLE	0.750	1.200	1	0.900
3	a3	RECTANGLE	1.385	0.750	20	20.775
4	a4	RECTANGLE	0.745	2.670	1	1.989
5	a5	RECTANGLE	0.745	2.465	1	1.836
6	a6	RECTANGLE	0.745	0.965	1	0.719
7	a7	RECTANGLE	1.450	3.560	1	5.162
8	a8	RECTANGLE	2.500	1.900	1	4.750
9	a9	RECTANGLE	2.500	2.100	3	15.750
10	a10	odd	-	-	1	0.405
11	a11	TRIANGLE	-	-	1	0.442
12	a12	RECTANGLE	0.785	0.635	1	0.498
13	a13	RECTANGLE	1.830	0.635	1	1.162
14	a14	RECTANGLE	0.835	0.635	1	0.530
15	a15	RECTANGLE	1.000	0.750	1	0.750
16	a16	RECTANGLE	1.870	0.750	1	1.403
<b>TOTAL</b>						<b>58.538</b>
<b>TOTAL (F.A.R. AREA)</b>						<b>1736.217</b>



**PROJECT**

AS-BUILT CUM  
PROPOSED DRAWING OF  
COMMERCIAL-1 IN CBD AT  
SUSHANT HI-TECH CITY,  
LUCKNOW.

**DOOR WINDOWS SCHEDULE**

S.No.	Name	Cl	Lintel	Size
1	G	670	5870	2000 X 9200
2	G1	670	9630	2000 X 8950
3	G2	900	5870	2300 X 4920
4	G4	300	9660	1800 X 9350
5	G5	0	9650	2300 X 9550
6	G3	900	9625	2300 X 9375
7	G6	300	3400	6900 X 3100
8	G7	300	6200	1800 X 5900
9	G8	0	6200	1800 X 6200
10	W	450	2550	1800 X 2100
11	W2	300	3400	1800 X 3100
12	W3	300	3400	7900 X 3100
13	W4	300	3400	1150 X 3100
14	W5	300	2350	2470 X 2250
15	R5	0	2900	2575 X 2900
16	RS2	0	2900	3025 X 2900
17	RS3	0	2900	2460 X 2900
18	V1	1900	2900	900 X 1000
19	DW1	0	2900	4000 X 2900
20	DW	0	2550	2300 X 2350
21	FD	0	2400	1200 X 2400
22	D1	0	2550	1050 X 2550
23	D2	0	2100	1050 X 2100
24	D3	0	2100	1200 X 2100
25	D4	0	2100	750 X 2100
26	D5	0	2400	1500 X 2400
27	D6	0	2400	1200 X 2400
28	D7	0	2100	900 X 2100

**ARCHITECTS:-**  
RUDRABHISHEK ENTERPRISES PVT. LTD.  
TOWN & COUNTRY PLANNERS, ARCHITECTS & INTERIOR  
DESIGNERS, SURVEY CIVIL, SERVICES DESIGNERS  
820, ANTRIKSH BHAWAN, 22, K.G. MARG, NEW DELHI-110001.  
PH - 011-4109600  
email id-info@ruplplanners.com  
www.ruplplanners.com

**PROJECT**  
**PLACCIO IMPERIAL WHITE**  
**COMMERCIAL LUCKNOW (CBD)**

**DATE** 24-03-17  
**CHECKED BY** LALIT KUMAR  
**SCALE** 1:150  
**DEALT BY** GEETA


**DRAWING TITLE**  
PROPOSED SIXTH FLOOR

**DRAWING NO.**  
TULREPLWDMFJAR-012




DOOR WINDOWS SCHEDULE

S.No.	Name	Cl	Lintel	Size
1	G	670	5870	2000 X 5200
2	G1	670	5870	2000 X 2850
3	G2	900	5870	2300 X 4920
4	G4	300	9650	1800 X 9350
5	G5	0	9650	2300 X 9650
6	G3	900	9625	2300 X 9175
7	G6	900	9400	6900 X 8100
8	G7	300	6200	1800 X 5900
9	G8	0	6200	1800 X 6200
10	W	450	2550	1800 X 2100
11	W2	300	3400	1800 X 3100
12	W3	300	3400	1900 X 3100
13	W4	300	3400	1150 X 3100
14	W5	300	2550	2470 X 2250
15	RS	0	2800	2975 X 2900
16	RS2	0	2800	3020 X 2900
17	RS3	0	2800	2460 X 2900
18	V1	1900	2900	900 X 1000
19	DW1	0	2900	4000 X 2900
20	DW	0	2550	2900 X 2550
21	FD	0	2400	1200 X 2400
22	D1	0	2550	1050 X 2550
23	O2	0	2100	1050 X 2100
24	D5	0	2100	1200 X 2100
25	O4	0	2100	750 X 2100
26	D5	0	2400	1500 X 2400
27	D6	0	2400	1200 X 2400
28	D7	0	2100	900 X 2100

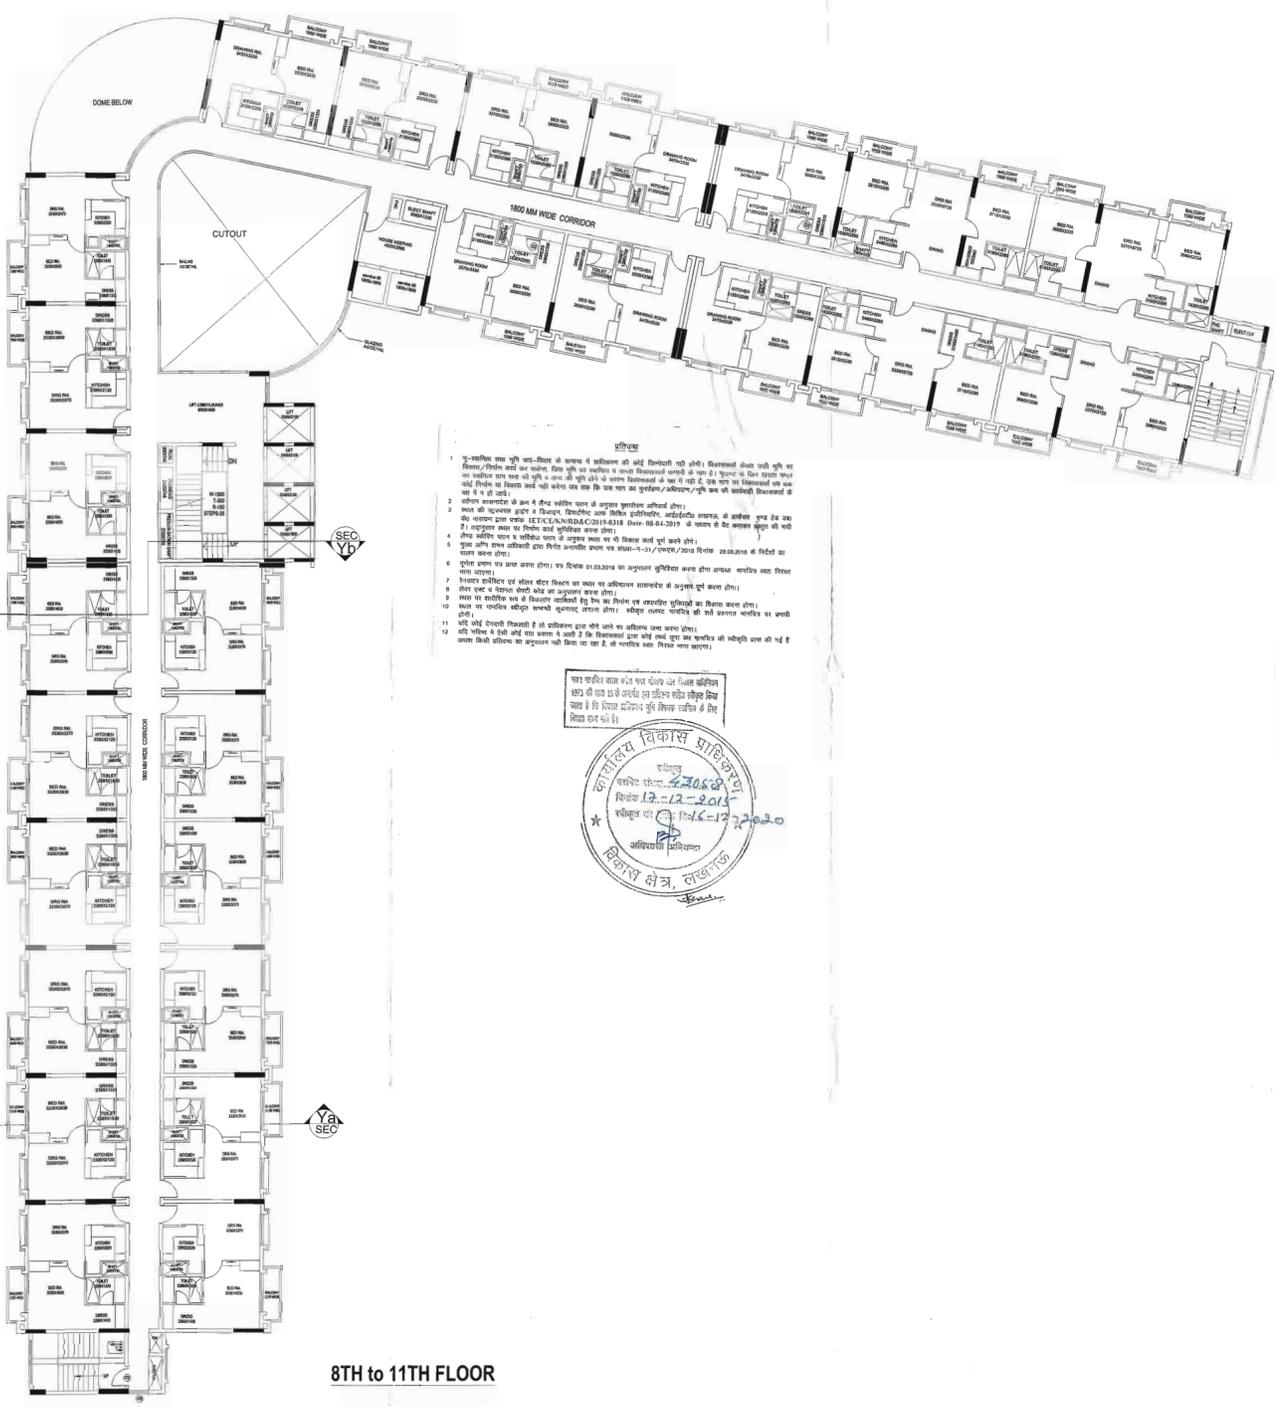

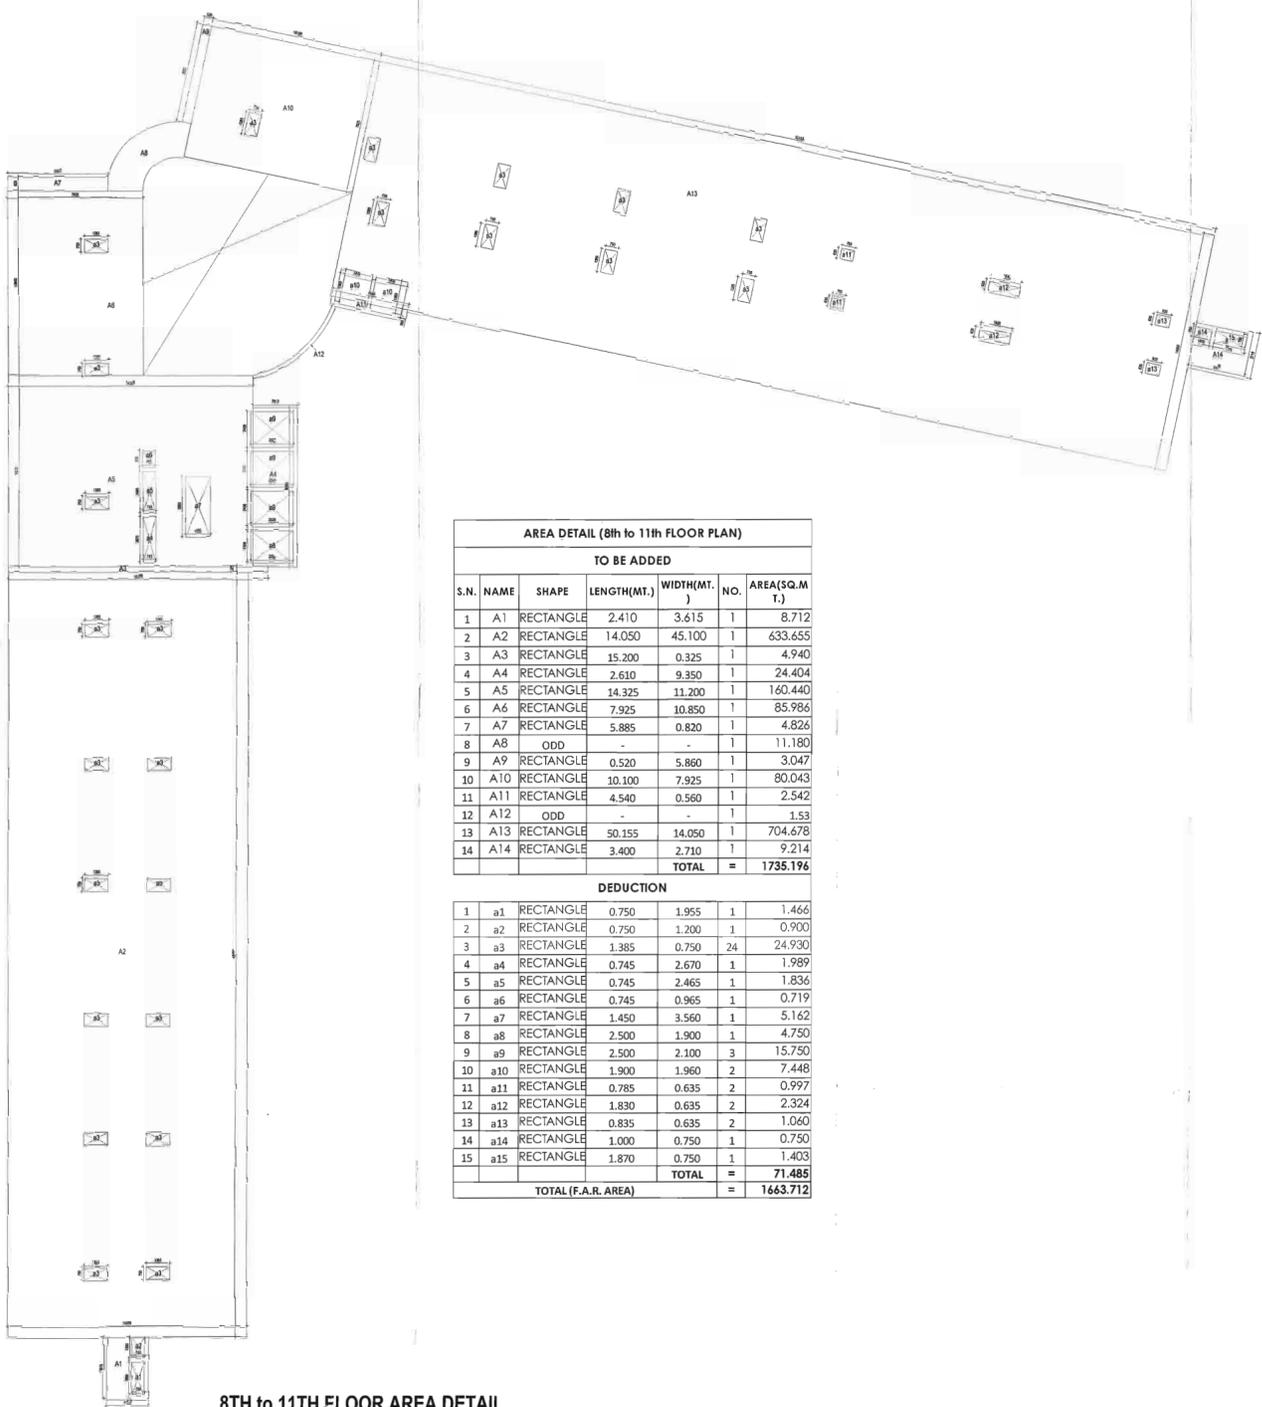

AREA DETAIL (8th to 11th FLOOR PLAN)

TO BE ADDED

S.N.	NAME	SHAPE	LENGTH(MT.)	WIDTH(MT.)	NO.	AREA(SQ.M T.)
1	A1	RECTANGLE	2.410	3.615	1	8.712
2	A2	RECTANGLE	14.050	45.100	1	633.655
3	A3	RECTANGLE	15.200	0.325	1	4.940
4	A4	RECTANGLE	2.610	9.350	1	24.404
5	A5	RECTANGLE	14.325	11.200	1	160.440
6	A6	RECTANGLE	7.925	10.850	1	85.984
7	A7	RECTANGLE	5.885	0.820	1	4.824
8	A8	ODD	-	-	1	11.180
9	A9	RECTANGLE	0.520	5.860	1	3.047
10	A10	RECTANGLE	10.100	7.925	1	80.043
11	A11	RECTANGLE	4.540	0.560	1	2.542
12	A12	ODD	-	-	1	1.53
13	A13	RECTANGLE	50.155	14.050	1	704.678
14	A14	RECTANGLE	3.400	2.710	1	9.214
<b>TOTAL</b>						<b>1735.194</b>

DEDUCTION

S.N.	NAME	SHAPE	LENGTH(MT.)	WIDTH(MT.)	NO.	AREA(SQ.M T.)
1	a1	RECTANGLE	0.750	1.955	1	1.466
2	a2	RECTANGLE	0.750	1.200	1	0.900
3	a3	RECTANGLE	1.385	0.750	24	24.930
4	a4	RECTANGLE	0.745	2.670	1	1.989
5	a5	RECTANGLE	0.745	2.465	1	1.836
6	a6	RECTANGLE	0.745	0.965	1	0.719
7	a7	RECTANGLE	1.450	3.560	1	5.162
8	a8	RECTANGLE	2.500	1.900	1	4.750
9	a9	RECTANGLE	2.500	2.100	3	15.750
10	a10	RECTANGLE	1.900	1.960	2	7.448
11	a11	RECTANGLE	0.785	0.635	2	0.997
12	a12	RECTANGLE	1.830	0.635	2	2.324
13	a13	RECTANGLE	0.835	0.635	2	1.040
14	a14	RECTANGLE	1.000	0.750	1	0.750
15	a15	RECTANGLE	1.870	0.750	1	1.403
<b>TOTAL</b>						<b>71.485</b>
<b>TOTAL (F.A.R. AREA)</b>						<b>1663.712</b>

8TH to 11TH FLOOR

8TH to 11TH FLOOR AREA DETAIL

ARCHITECTS:-  
RUDRABHISHEK ENTERPRISES PVT. LTD.  
TOWN & COUNTRY PLANNERS, ARCHITECTS & INTERIOR  
DESIGNERS, SURVEY CIVIL SERVICES DESIGNERS.  
B20, ANTRIKSH BHAWAN, Z.C. G. MARG, NEW DELHI-110001.  
Ph. - 011-41069600  
email: info@repluplanners.com  
www.repluplanners.com

CLIENT  
[Signature]

PROJECT  
PLACCO IMPERIAL WHITE  
COMMERCIAL LUCKNOW (CBD)

DATE	CHECKED BY
24-03-17	LALIT KUMAR
SCALE	DEALT BY
1:150	GEETA

DRAWING TITLE  
8th to 11th FLOOR  
DRAWING NO.  
TULREPLWDMFAR-014





This drawing is a "COPYRIGHT" contents of this drawing or part thereof may not be used or reproduced without the permission of the Architect.

PROJECT AS-BUILT CUM PROPOSED DRAWING OF COMMERCIAL-1 IN CBD AT SUSHANT HI-TECH CITY, LUCKNOW.

- REFERENCE



**SECTION Yb**

DRAWING TITLE SUBMISSION DRAWING SECTION Y-Y	
DEALT BY SHAILESH	CHECKED BY LALIT
SCALE 1:50	DATE 24-03-17

यह मानचित्र सफलक महायोजना 2021 तथा नवन उपरिधि 2008 तथा ससक शासनादेशों के अनुसार तैयार किया गया है।

ARCHITECT  

ARCHITECT'S SIGNATURES  
OWNER'S SIGNATURES

DRAWING NUMBER - TULREPL/WD/M/FAR-017/18

AS-BUILT CUM PROPOSED DRAWING OF COMMERCIAL-1 IN CBD AT SUSHANT HI-TECH CITY, LUCKNOW.

- प्रतिपत्र



A ELEVATION - A SCALE 1:150



VIRESH KUMAR  
Architect  
Regd. No.: CA/2005/35401

ARCHITECTS:-  
RUDRABHISHEK ENTERPRISES PVT. LTD.  
TOWN & COUNTRY PLANNERS, ARCHITECTS & INTERIOR DESIGNERS, SURVEY CIVIC, SERVICES DESIGNERS.  
820, ANTRIKSH BHAWAN, 22, K.G. MARG, NEW DELHI-110001.  
PH: 011-41069500  
email id: info@replurbanplanners.com  
www.replurbanplanners.com

CLIENT  
PROJECT  
PLACCIO IMPERIAL WHITE  
COMMERCIAL LUCKNOW (CBD)

DATE	CHECKED BY
24-03-17	LALIT KUMAR
SCALE	DEALT BY
1:75	GEETA

DRAWING TITLE  
ELEVATION  
DRAWING NO.  
TULREPL/MDM/FAR-018  
18/18