

PROJECT
 COMPOUNDING CUM PROPOSED BUILDING PLAN OF
 RETAIL/COMMERCIAL/EDUCATION-1/
 OFFICE(T11) IN BAY-2 (ALONG AMAR
 SHAHEED PATH)
 AT SUSHANT GOLF CITY,
 LUCKNOW



KEY PLAN
 SCALE = N.T.S.

EXISTING SITE

1. यह मानचित्र लखनऊ महायोजना 2021 तथा भवन उपविधि 2008 तथा सत्यक शासनदेश के अनुरूप तैयार किया गया है।
2. इस मानचित्र में दर्शाया गया क्षेत्र का क्षेत्रफल 1014.225 वर्ग मीटर है।



SUBMISSION DRAWING

DRAWING TITLE
 FLOOR PLANS & AREA DETAIL

DEALT BY	SHOBHIT	CHECKED BY	RAJENDRA
SCALE	1:200	DATE	JUNE-2015

यह मानचित्र लखनऊ महायोजना 2021 तथा भवन उपविधि 2008 तथा सत्यक शासनदेश के अनुरूप तैयार किया गया है।

DESIGNED BY
 design group

ARCHITECT
 REPL
 RUDRABHISHEK ENTERPRISES PVT. LTD.
 TOWN & COUNTRY PLANNERS, ARCHITECTS & INTERIOR DESIGNERS, SURVEY CIVIL SERVICES DESIGNERS
 GROUND FLOOR, YUNA BHAWAN YMCA COMPLEX, 13 RANA PRATAP MARG LUCKNOW.
 CALL : (0522) 2261615


CLIENT/ OWNERS
 ANSAL PROPERTIES & INFRASTRUCTURE LTD.
 GROUND FLOOR, YUNA BHAWAN YMCA COMPLEX, 13 RANA PRATAP MARG LUCKNOW.

DELHI OFFICE
 11 ANSAL BHAWAN, 18 KASTURBA GANDHI MARG, NEW DELHI


ARCHITECT'S SIGNATURES

OWNER'S SIGNATURES


DRAWING NUMBER - BAY-2/T11/SUB-04

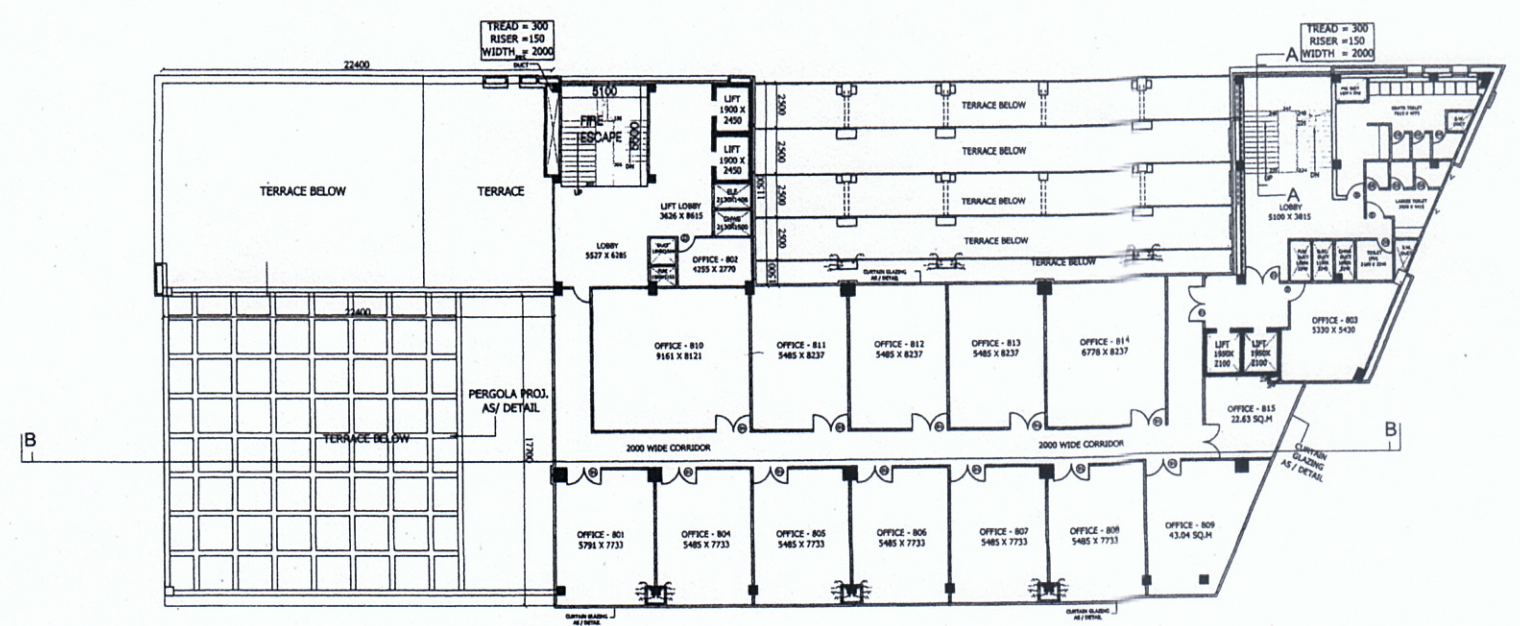


EIGHTH FLOOR PLAN
 +31950 LVL.

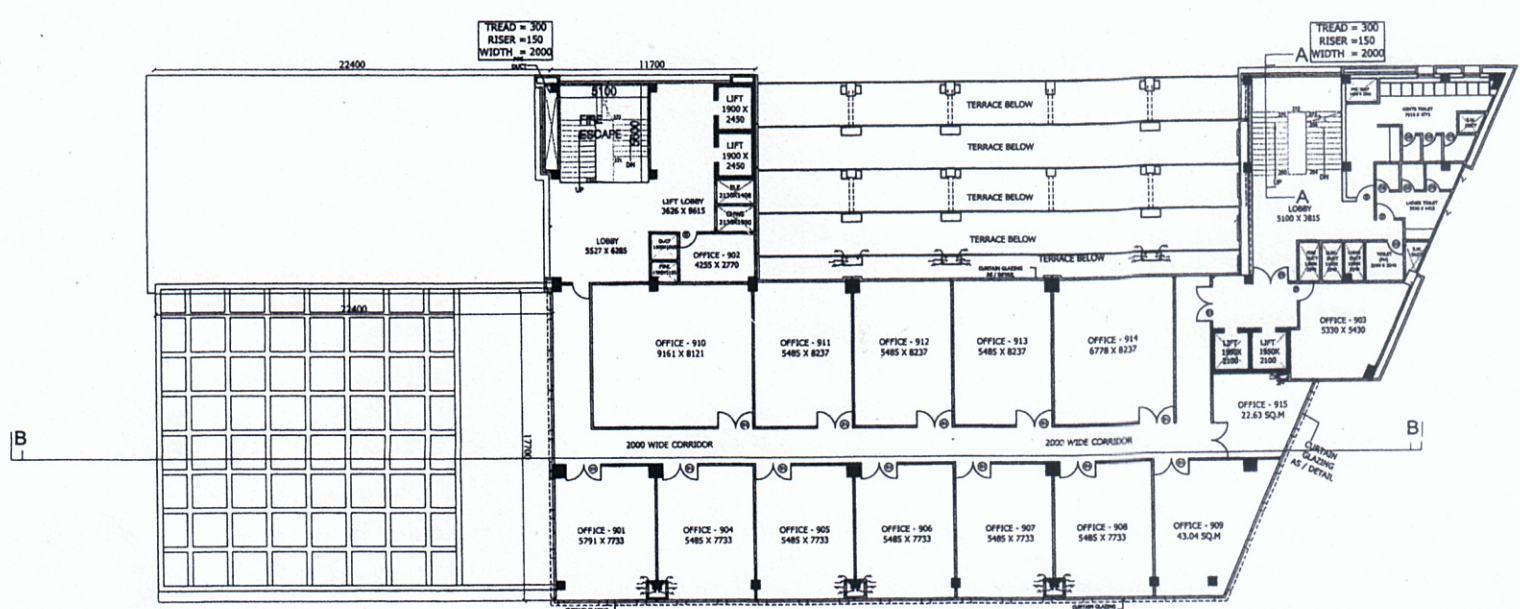

NINTH FLOOR PLAN
 +35700 LVL.

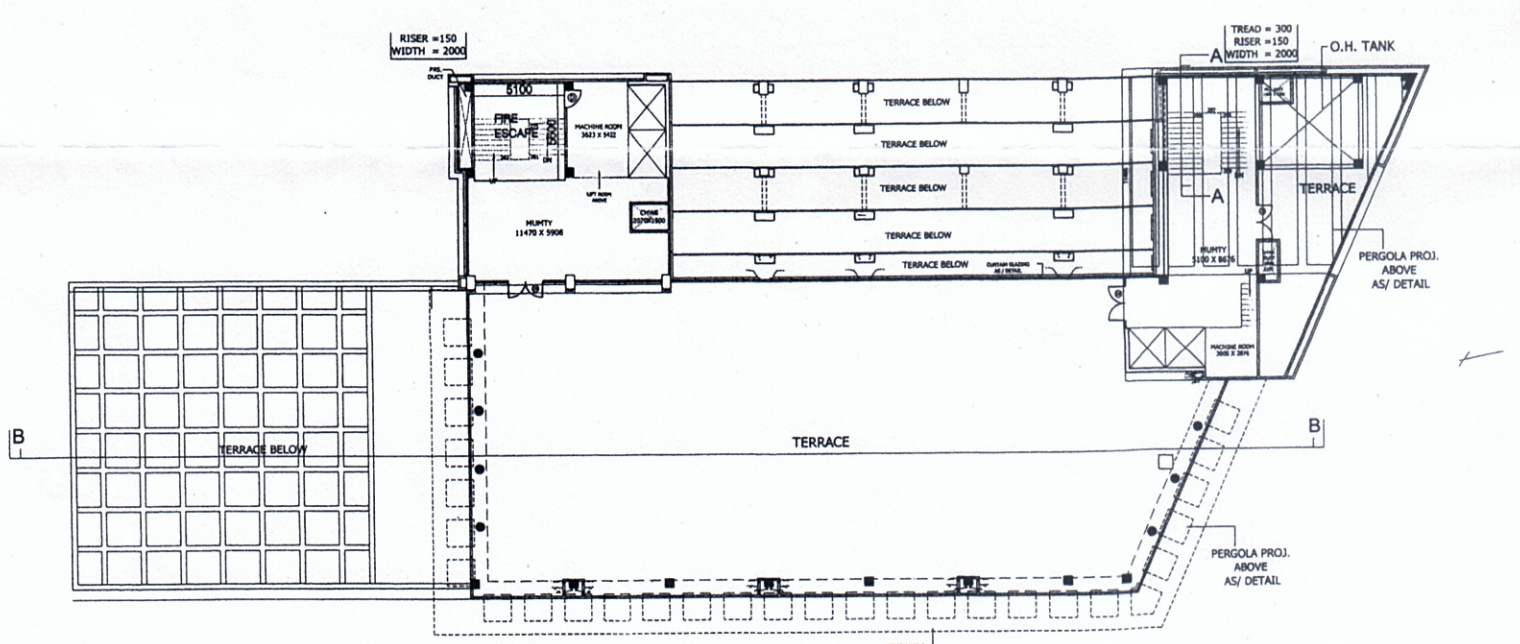


TERRACE FLOOR PLAN
 +43200 LVL.

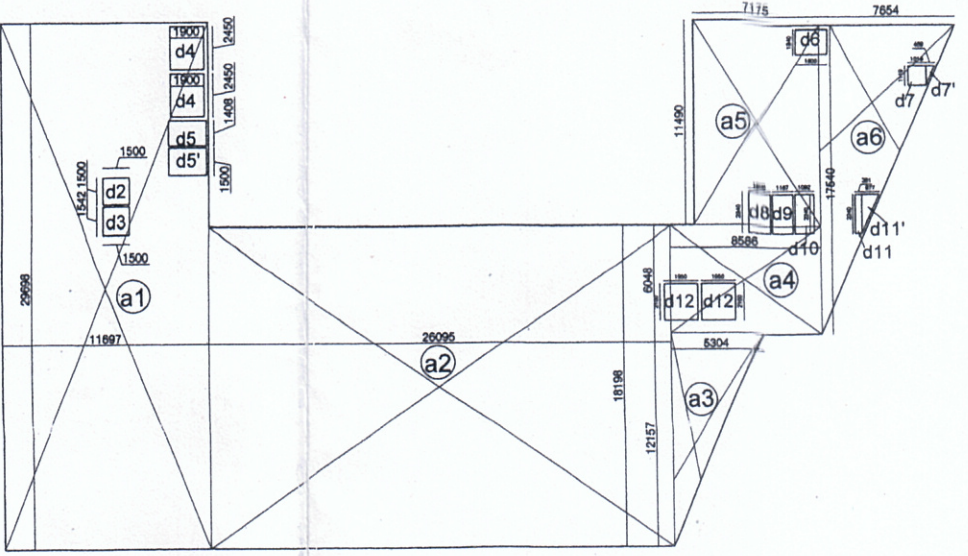


AREA DETAIL
 (8TH TO 10TH FLOOR)

NAME	LENGTH(MT.)	WIDTH(MT.)	NO.	AREA(SQ.MT.)
a1	11.697	29.696	1	347.380
a2	26.095	18.196	1	474.380
a3	5.304	12.157	1	32.240
a4	8.596	6.948	1	51.930
a5	7.175	11.490	1	82.440
a6	7.654	17.540	1	67.125
				1055.995
DEDUCTION				
d2	1.500	1.500	1	2.250
d3	1.542	1.500	1	2.310
d4	1.900	2.450	2	9.310
d5	2.128	1.408	1	3.000
d6	2.229	1.500	1	3.150
d7	1.800	1.940	1	2.410
d8	1.019	1.119	1	1.140
d9	0.489	1.119	1	0.275
d10	1.200	2.240	1	2.690
d11	1.167	2.240	1	2.610
d12	1.052	2.240	1	2.450
d13	0.381	2.240	1	0.850
d14	0.977	2.240	1	1.095
d15	1.950	2.100	2	8.190
TOTAL DEDUCTION				41.770
TOTAL AREA				1014.225

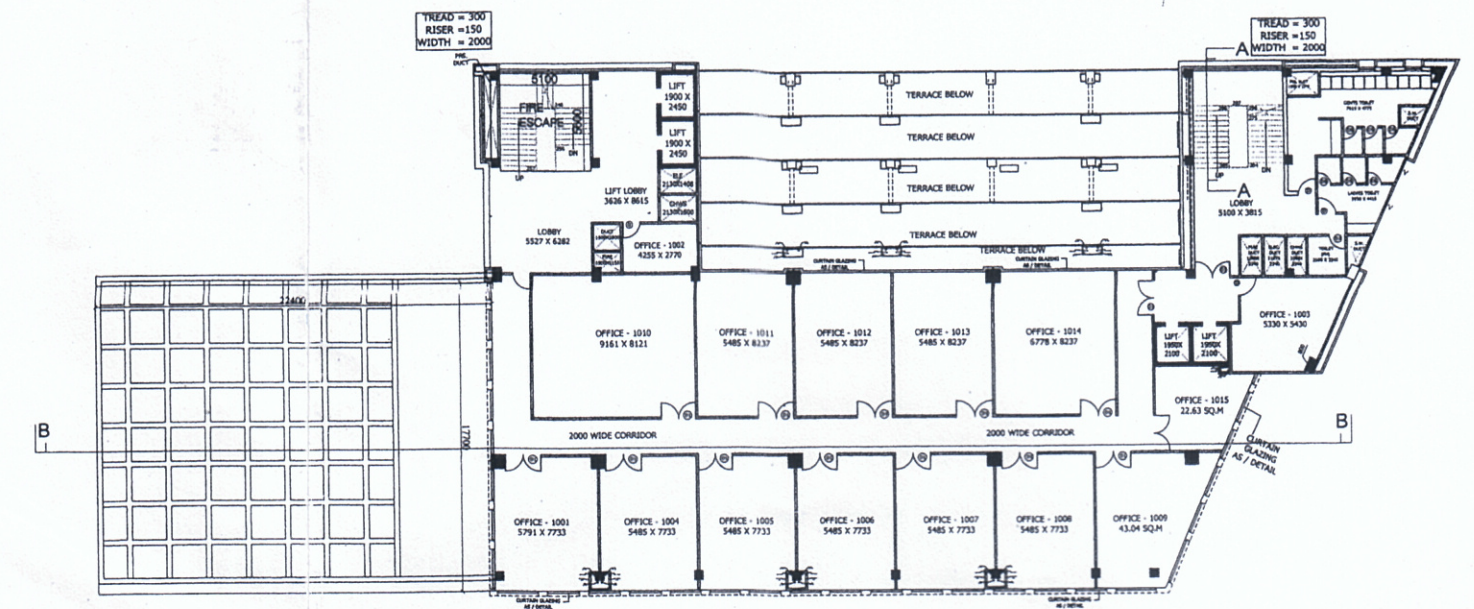

TENTH FLOOR PLAN
 +39450 LVL.

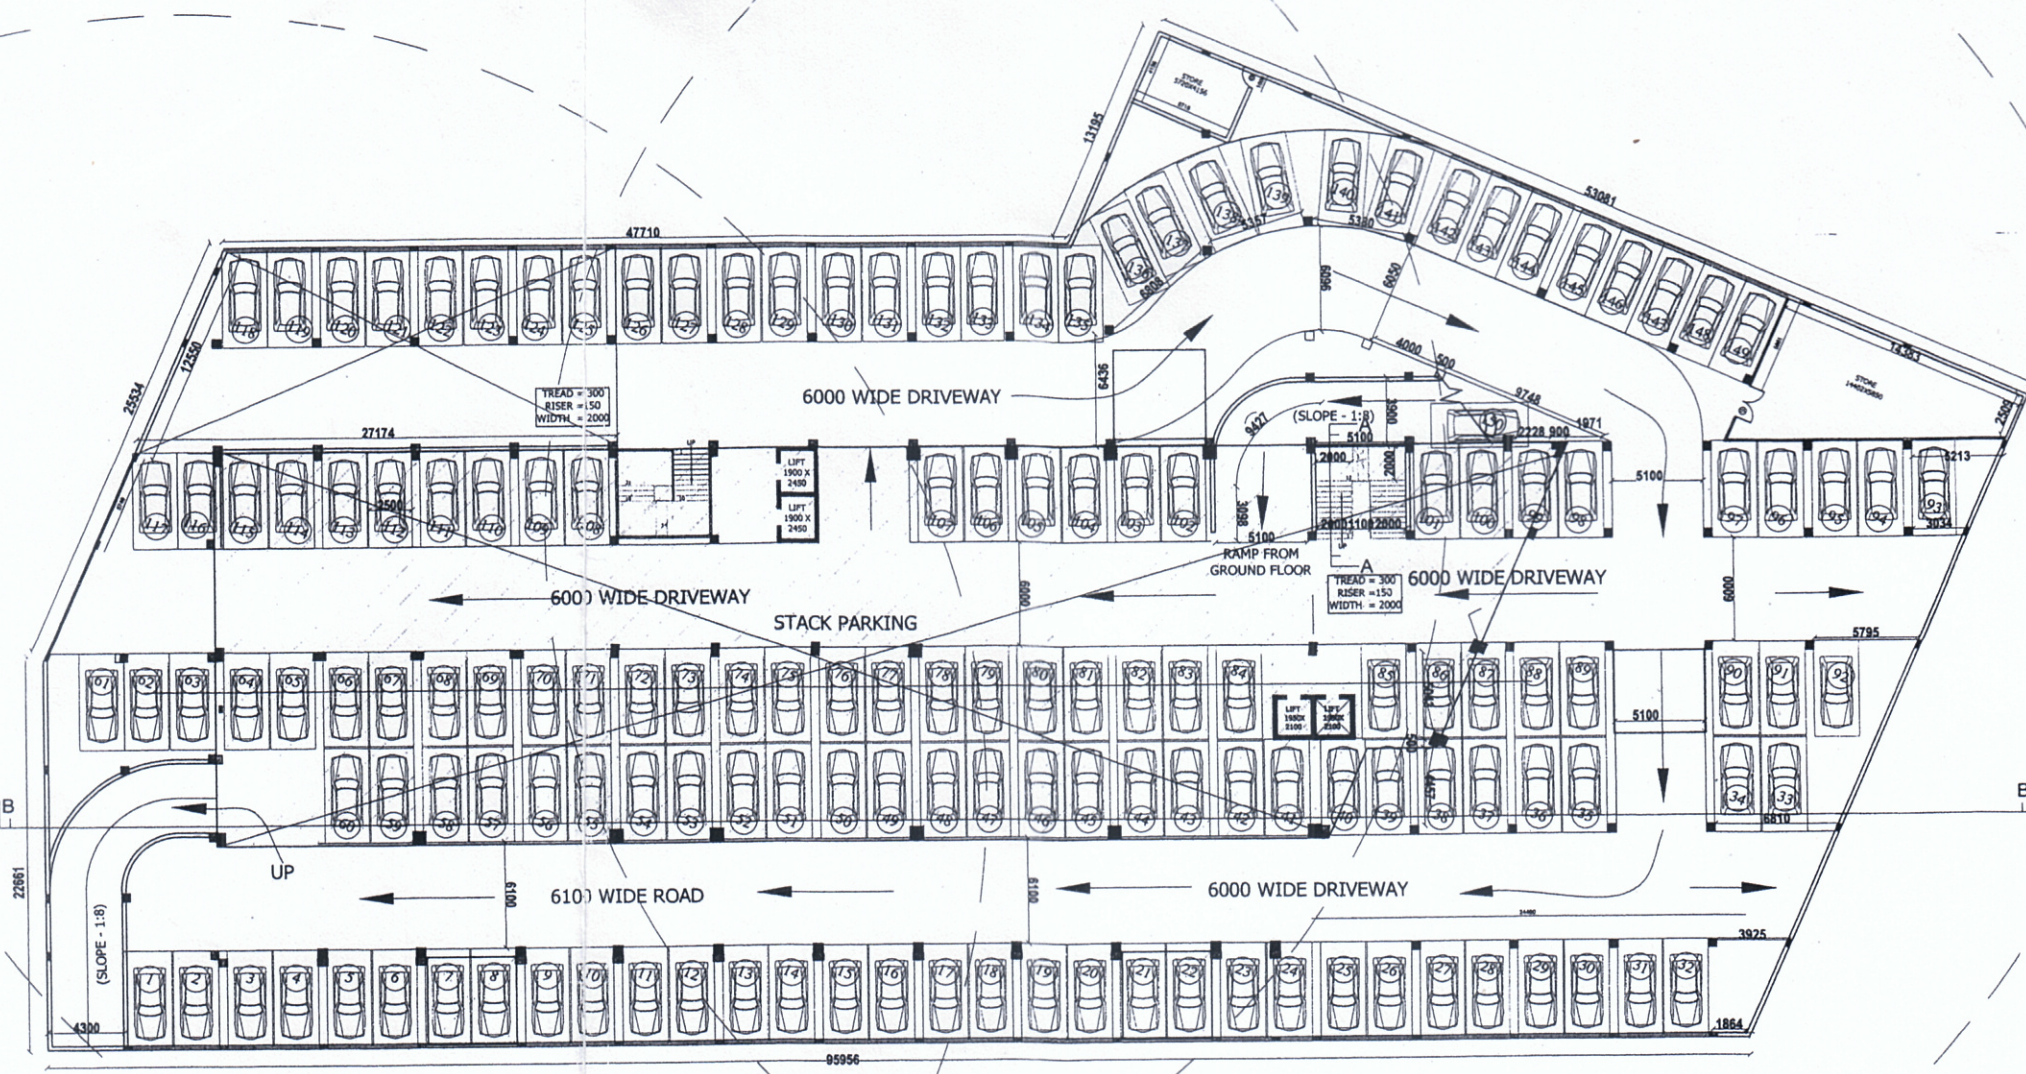

BASEMENT FLOOR PLAN
 - 3150 LVL.
 NOS OF CARS = 208 NOS

AS BUILT DRG. TILL DATE 25-06.15

NAME	LENGTH(MT.)	WIDTH(MT.)	NO.	AREA(SQ.MT.)
a1	11.315	5.003	1	56.610
a2	9.517	6.610	1	62.910
a3	2.183	2.113	1	4.610
a4	2.183	2.998	1	6.540
a5	5.448	11.491	1	62.600
a6	7.712	5.560	1	21.440
a7	3.237	0.482	1.000	0.780
				215.490
DEDUCTION				
FIRE ESCAPE	5.100	5.600	1	28.560
TOTAL DEDUCTION				28.560
TOTAL AREA				186.930

